

# 湧水町給水装置工事申込書

水栓番号							管理番号	-
受付印	設計審査	課長	課長補佐	係長	係	技術管理者	審査	設計審査日 令和 年 月 日
	完成検査	課長	課長補佐	係長	係	技術管理者	検査	完成検査日 令和 年 月 日

設置場所	湧水町 木場〇〇〇番地		工事種別	<input checked="" type="checkbox"/> 新設 <input type="checkbox"/> 増設 <input type="checkbox"/> 撤去 <input type="checkbox"/> 改造 <input type="checkbox"/> 引込 <input type="checkbox"/> その他			使用材料内訳							
申込者	住所	湧水町木場〇〇〇番地〇	用途	<input checked="" type="checkbox"/> 一般用 <input type="checkbox"/> 臨時用 <input type="checkbox"/> 工業用 <input type="checkbox"/> その他								区分	形状	単位
	氏名	湧水 一太郎 ㊟	給水内容	<input checked="" type="checkbox"/> 直結 <input type="checkbox"/> 加圧 <input type="checkbox"/> 受水槽 (有効容量 m³) ( 製)			名称							
指定工事事業者	指定給水装置工事事業者指定番号 〇〇 号		建築概要	<input type="checkbox"/> 一般住宅 <input type="checkbox"/> 共同住宅 <input type="checkbox"/> その他 ( )			サドル分水栓	φ50×20	個	1				
	所在地	鹿児島県始良郡湧水町〇〇番地		水栓数	設計	1	栓	完成	完成時に記入					
所有者	事業者名	〇〇株式会社 ㊟	委任状	1. 設置場所の給水装置工事の申請及び工事施工、その他に関する一切の事項を右記の給水装置工事事業者に委任致します。 2. 私所有の給水装置のうち、図面記載の公道部分の維持管理を町に委任致します。							完成時に記入			
	主任技術者	水道 太郎		1. この給水装置について、第三者から異議の申し立てを受けたときは、私方が責任をもって解決致します。 2. メーター及び給水装置は、湧水町水道事業給水条例に従い、保管し管理致します。										
使用者	住所	湧水町木場〇〇〇番地〇	給水装置分岐承諾書	1. 私所有の給水装置から分岐することを承諾します。なお、本承諾に関し紛争が生じたときは、当事者間で一切解決します。										
	フリガナ	ユウスイ イチタロウ		住所 湧水町木場〇〇〇番地〇 氏名 湧水 一太郎 ㊟										
工事用水の一時使用者(請求先)	住所	鹿児島県〇〇市〇〇123番地		土地・家屋使用承諾書	1. 本給水装置工事施工のため、私所有の土地、家屋を使用することを承諾します。なお、本承諾に関し紛争が生じたときは、当事者間で一切解決します。									
	フリガナ	カブシキガイシャ〇〇カイシャ			住所 氏名 ㊟									
工事期間	着手	令和 8 年 5 月 1 日		指 示 事 項							メーター口径・種類	13mm・20mm・25mm・30mm・40mm		
	完成	令和 8 年 10 月 31 日									メーター番号	耐用年数		
道路名	氏名	株式会社〇〇〇会社 ㊟		工 事 経 過							取付時指針	m³	完成時指針	m³
	道路名	〇〇〇通り 線									給水装置工事手数料精算額			
道路占用許可	令和 8 年 4 月 15 日 許可		給 水 負 担 金							設計審査手数料			円	
		道 路 占 用 申 請 手 数 料								完成検査手数料			円	
									計					

(裏)  
給水装置工事設計図・完成図

水栓番号

《 位置図 》 (北の方向を上)

位置図貼り付け


方位 4

縮尺

■ 1/100 □ 1/200 □ その他

《 平面及び立面図 》

新設は実線で表示  
既設は破線で表示

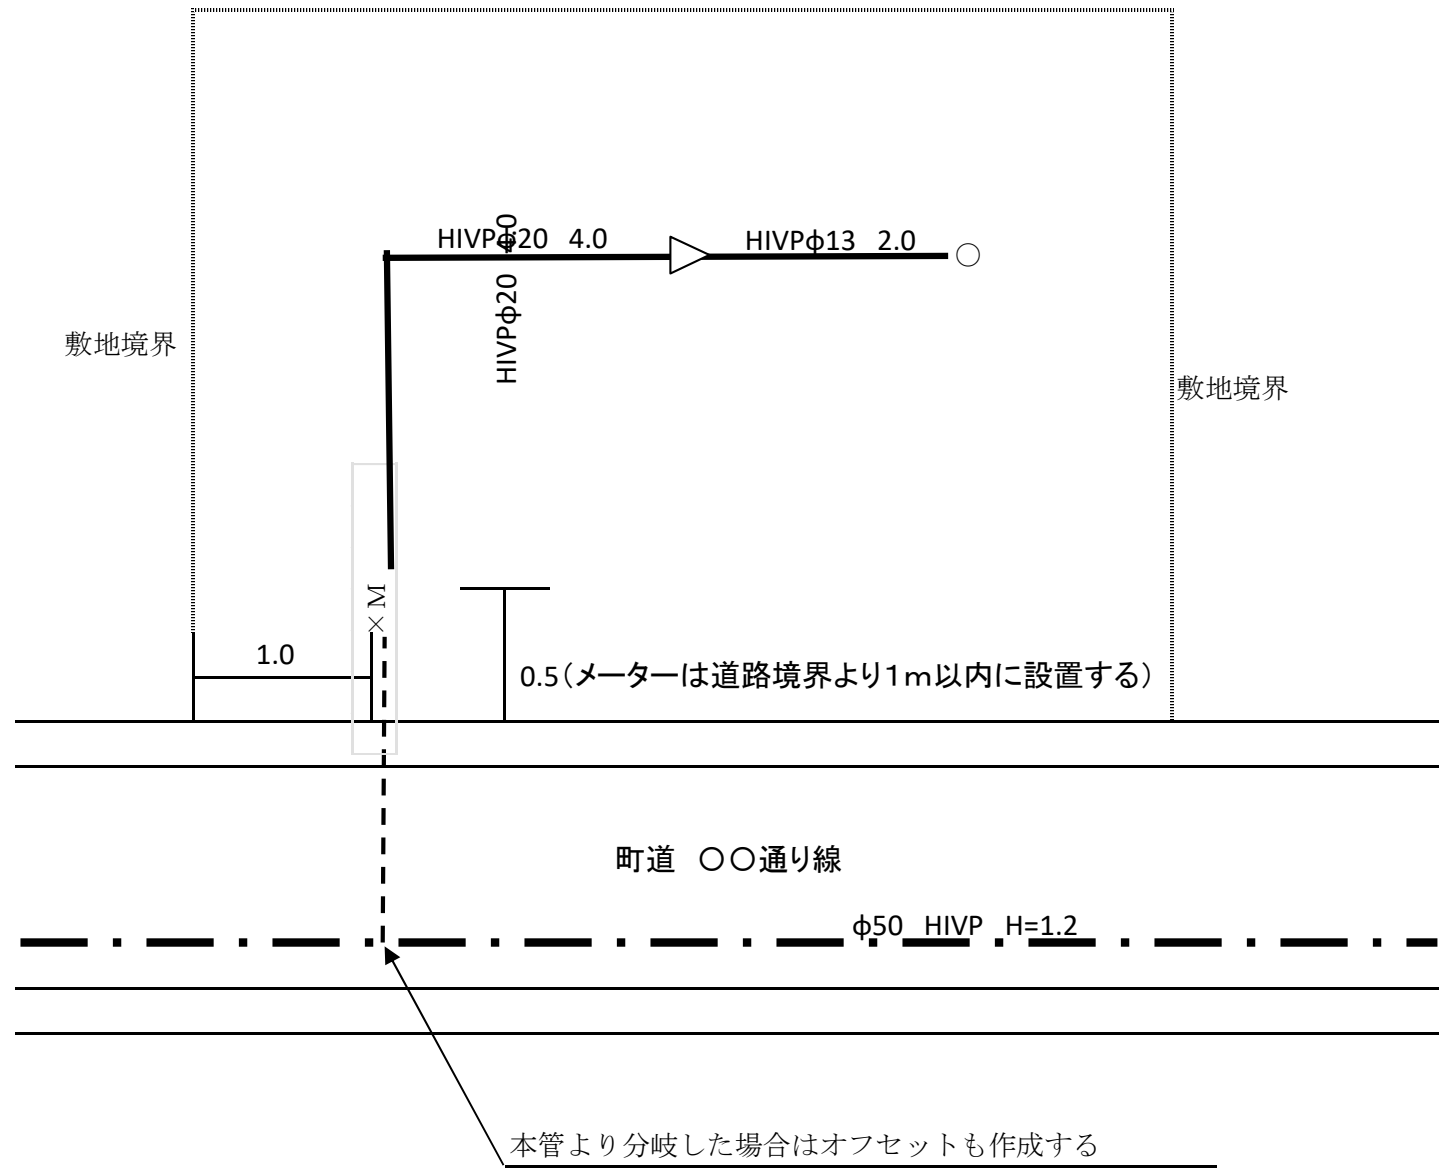

検査調書	検査日	令和 年 月 日
項目	内容	
使用材料	<input type="checkbox"/> 良 <input type="checkbox"/> 不良	
管布設土被	公道 (0.6m以上)	m
	宅地 (0.3m以上)	m
量水器の位置	<input type="checkbox"/> 概ね1m以内	
	<input type="checkbox"/> 1m以上 <input type="checkbox"/> 念書	
水圧試験	本管分岐耐圧試験	Mpa
	耐圧試験	Mpa
	自圧	Mpa
オフセット	<input type="checkbox"/> 配水管分岐位置	
	<input type="checkbox"/> メーター (止水栓) 位置	
竣工図面	<input type="checkbox"/> 変更無 <input type="checkbox"/> 変更有	
残留塩素	遊離残留塩素	mg/l
凡 例		
—×M—	メーター器 (止水栓含)	
—×—	止 水 栓	
—○—	水 栓 類	
—▷—	口 径 変 更	
—▶—	管 種 変 更	