

工事名 (仮称)栗野町総合福祉施設新築工事

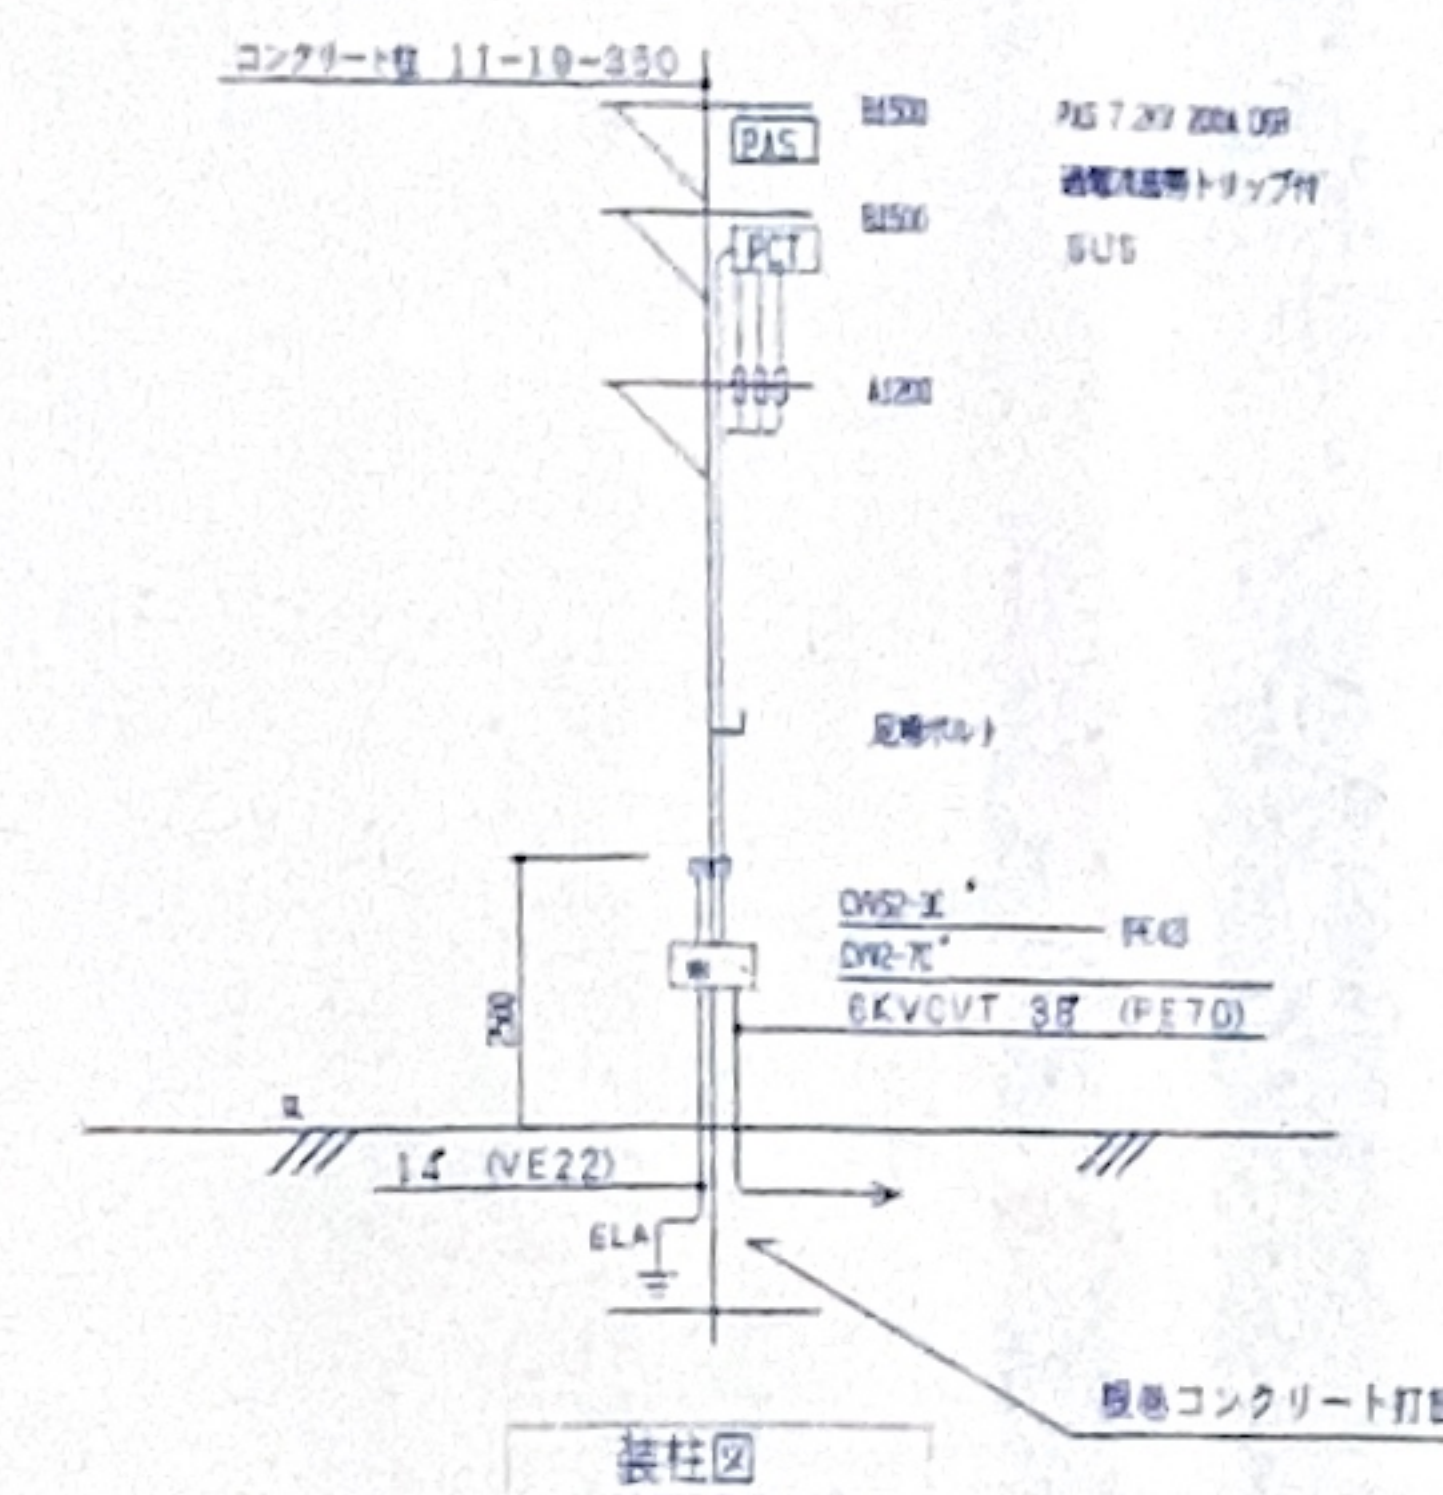
竣工図
(本体電気設備工事)

工期 着工 平成 11 年 2 月 8 日
竣工 平成 12 年 3 月 3 日

建築主 栗 野 町

設計監理 株式会社 楠山設計

施工 株式会社 明興テクノス

[illegible]

☒ A PG 200x200x100 MP, 5.5

☐ B	H: 500x500x1300
☐ A	H: 900x900x1300

⑤は配管の工事区分を示す。配管は本項工事の範囲に
人間改良までを本工区以外の各工区とする。

4. 図は特記なき記号は下型とする。

AS	自動の減速による点滅 (時速17)
AT	自動の減速による点滅、タイマーによる点滅 (時速17)

①	← (FEP30)	トイレ
---	-----------	-----