



栗野町総合福祉施設新築工事

竣工図

本体衛生設備工事

工 期 平成 11 年 2 月 8 日
平成 12 年 3 月 3 日

建 築 主 栗 野 町
設計監理 株式会社 楠 山 設 計
施 工 旭 工 業 株 式 会 社

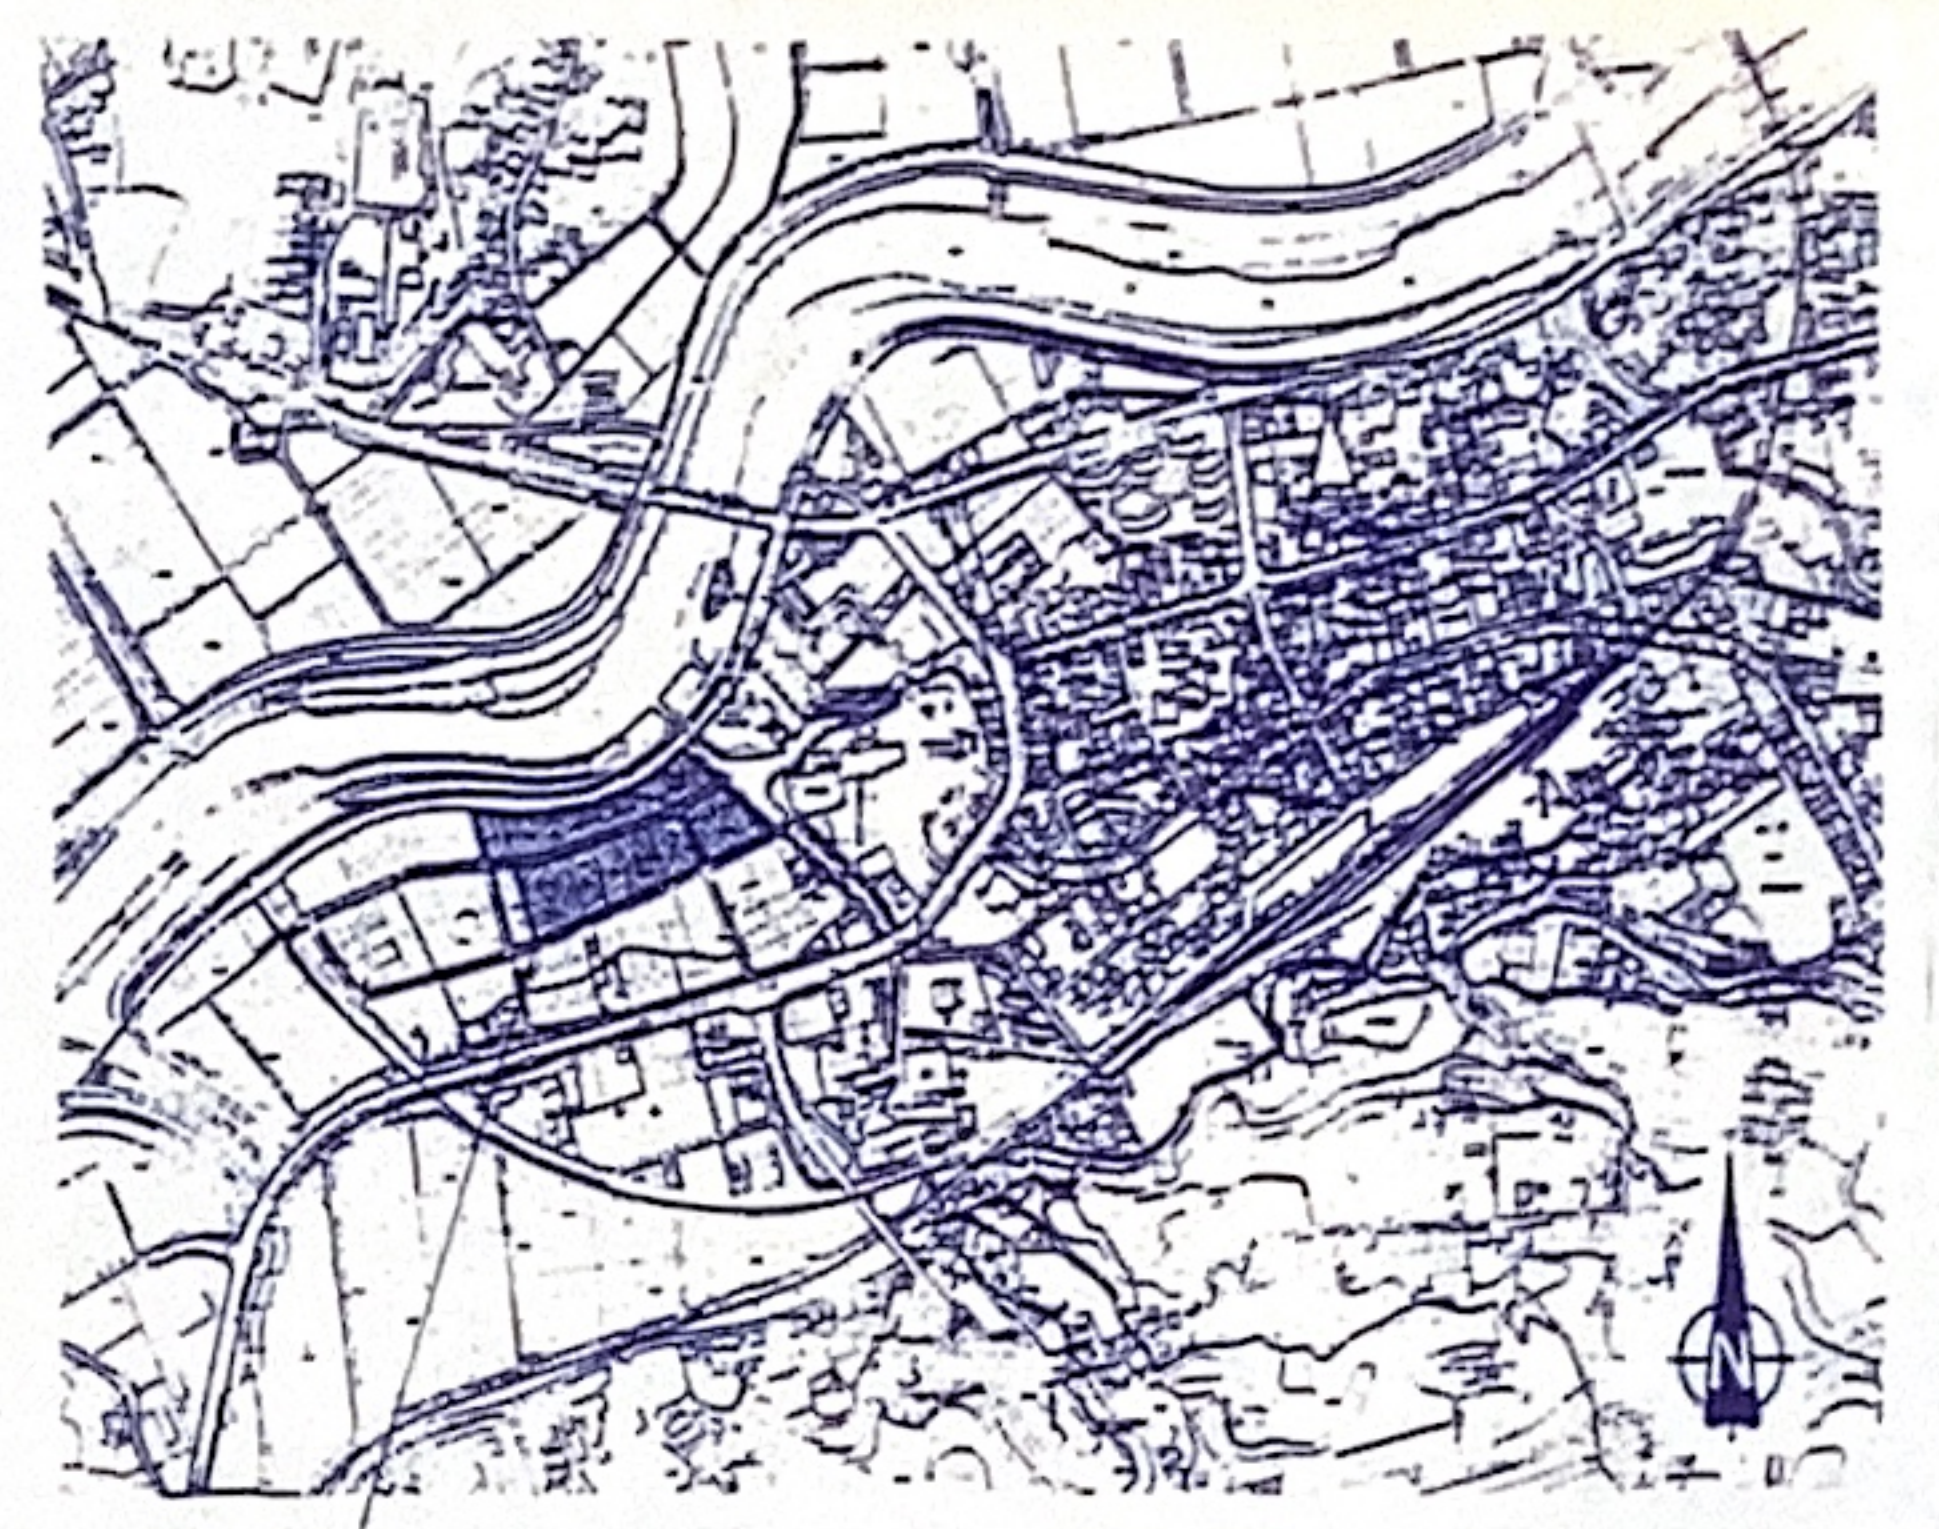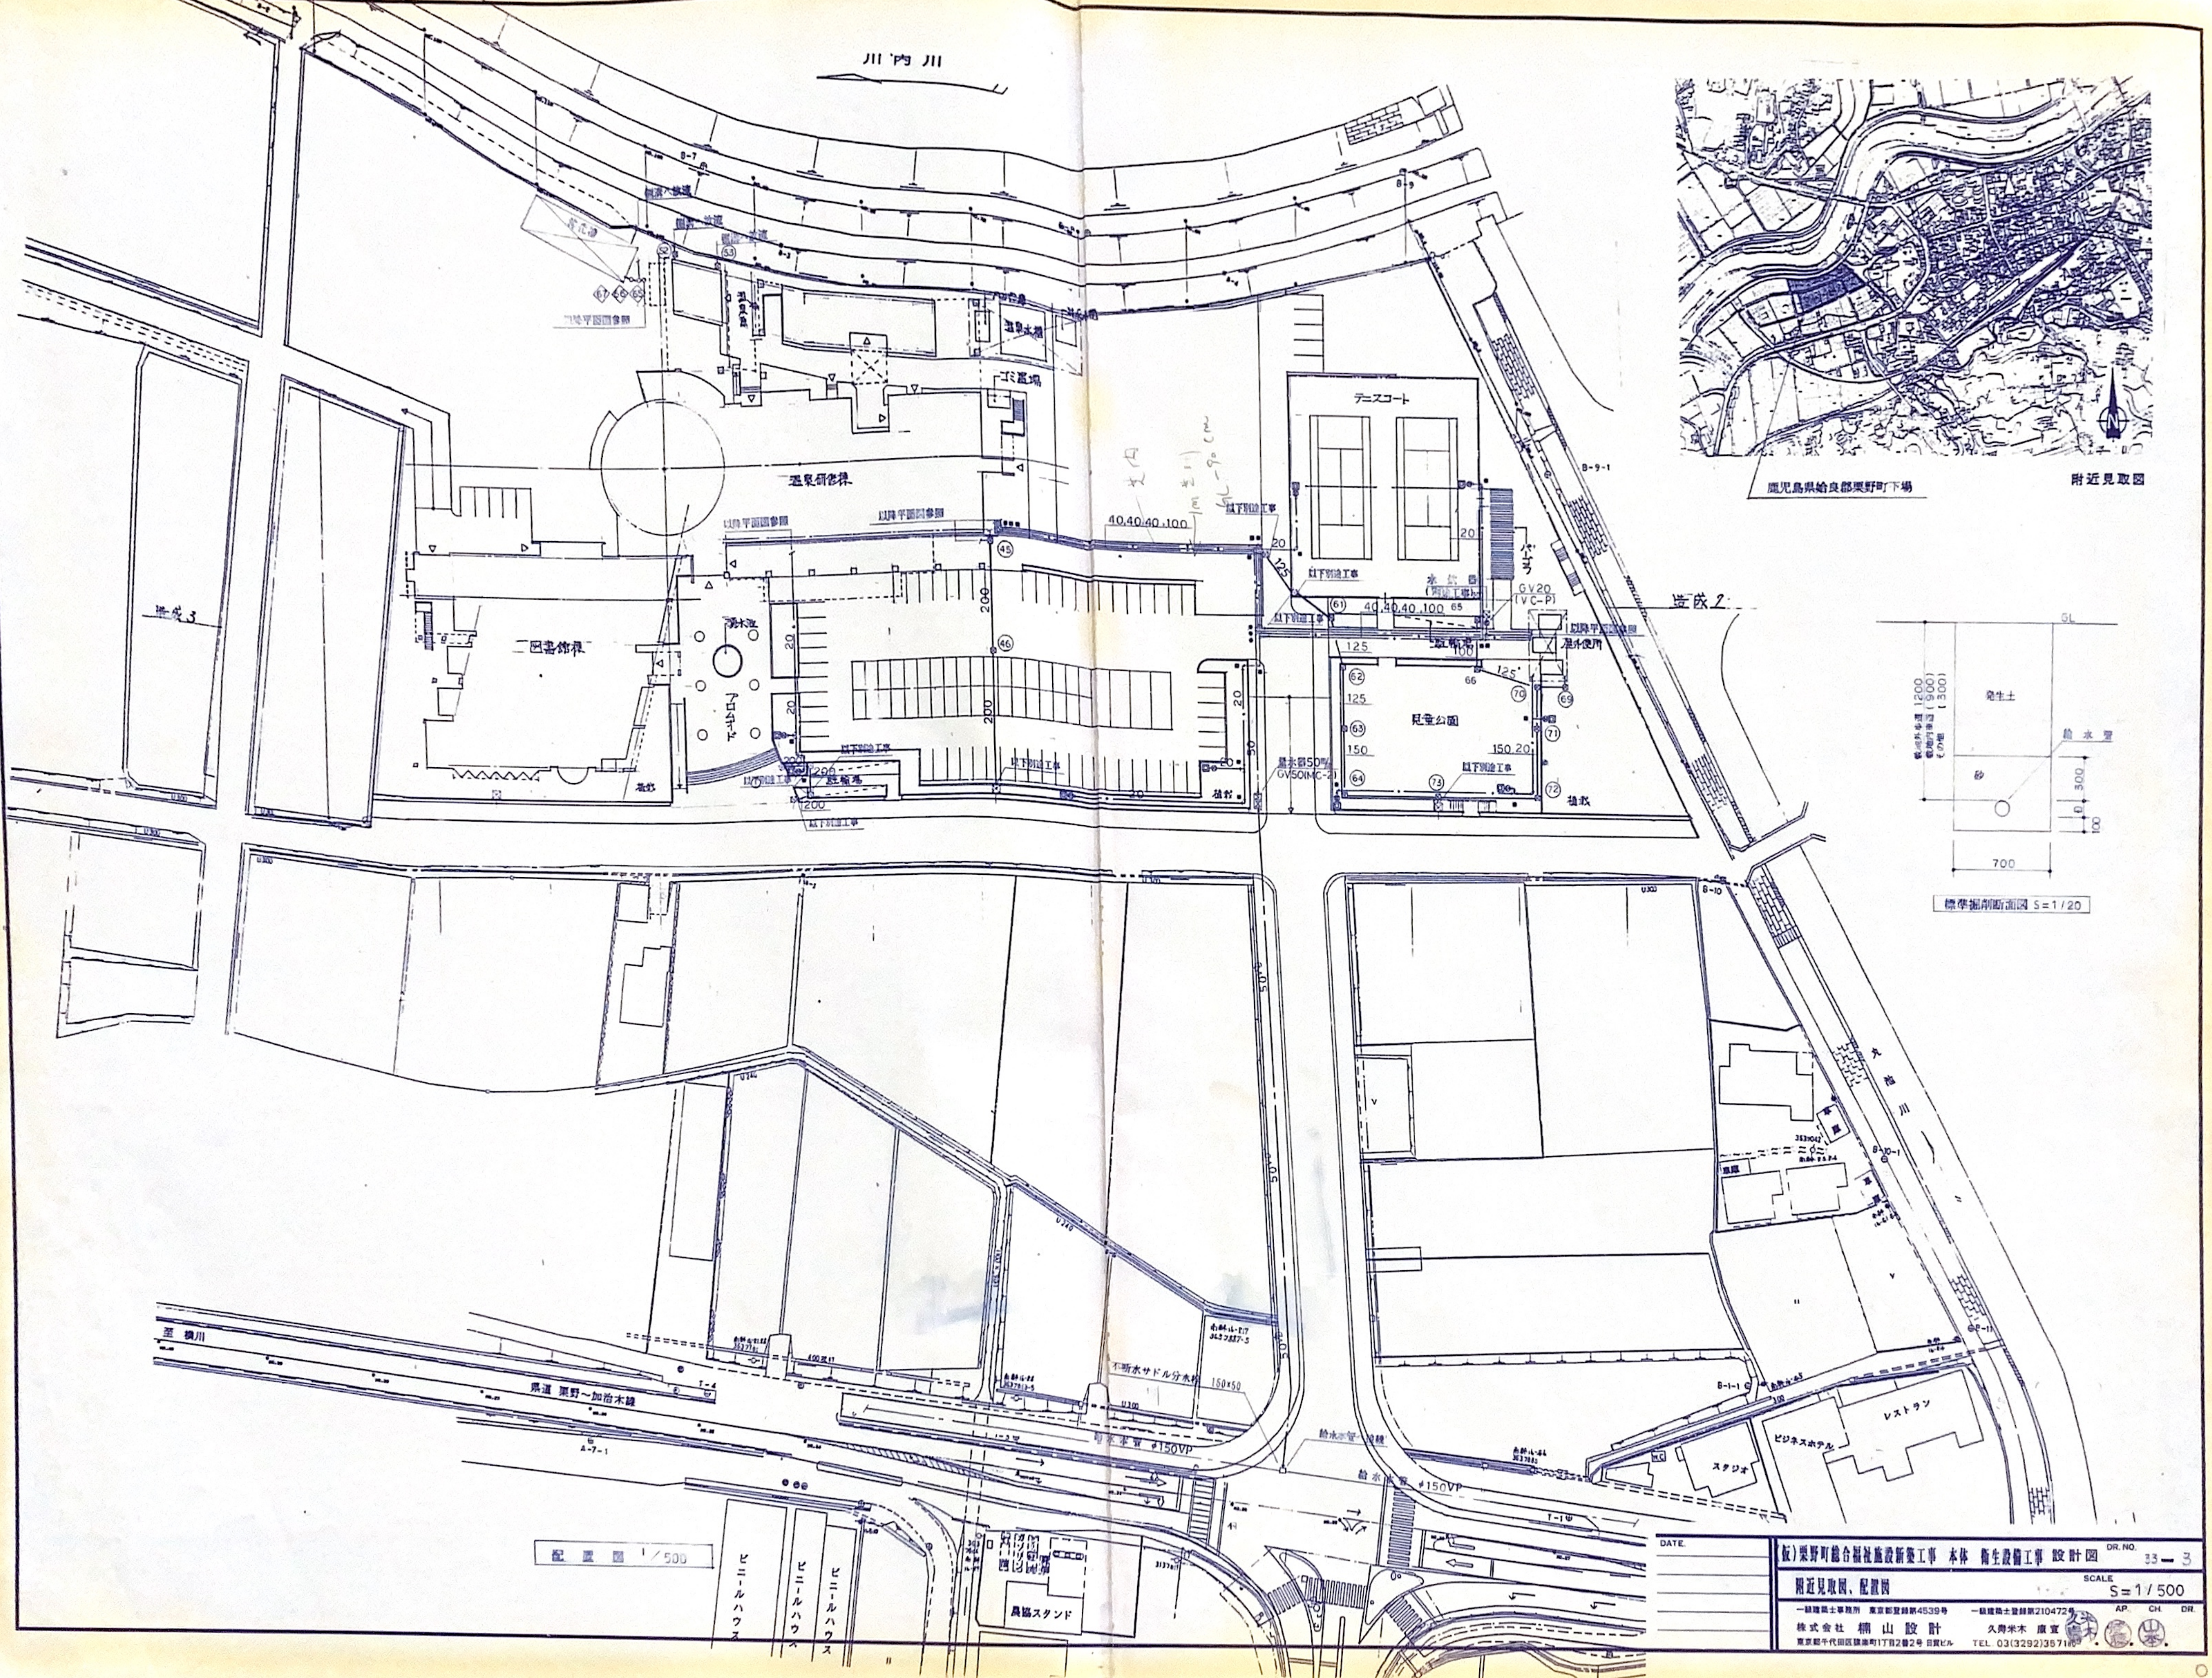

附近見取図

