（仮）栗野町総合福祉施設新築工事
本体建築工事

竣工図

工期　平成１１年　２月　８日
　　　平成１２年　３月　３日

建築主　栗野町町長　米満重満
設計監理　株式会社　楠山設計
（工事監理　株式会社　楠山設計）
施　　工　日産建設株式会社　九州支店

図面番号	
本体建築 97 － 1	特記仕様書 (1)
2	特記仕様書 (2)
3	特記仕様書 (3)
4	工事区分表
5	敷地求積図
6	面積表
7	仕上表 (1)
8	仕上表 (2)
9	配置図
10	地下ピット伏図
11	1階平面図
12	2階平面図
13	屋根伏図
14	立面図 （南側、東側）
15	立面図 （北側、西側）
16	断面図
17	矩計図 （温泉研修棟）
18	矩計図 （町民ホール）
19	断面詳細図 （町民ホール）
20	断面詳細図 （図書館棟）
21	階段詳細図 （温泉研修棟）
22	階段詳細図 （図書館棟）
23	階段詳細図 （図書館棟 屋外階段）
24	平面詳細図展開図 （町民ホール）
25	平面詳細図展開図 （温泉研修棟 1階 −1)
26	平面詳細図展開図 （温泉研修棟 1階 −2)
27	平面詳細図展開図 （温泉研修棟 1階 −3)
28	平面詳細図展開図 （温泉研修棟 1階 −4)
29	平面詳細図展開図 （温泉研修棟 1階 −5)
30	平面詳細図展開図 （温泉研修棟 1階 −6)
31	平面詳細図展開図 （温泉研修棟 2階 −1)
32	平面詳細図展開図 （温泉研修棟 2階 −2)
33	平面詳細図展開図 （温泉研修棟 2階 −3)
34	平面詳細図展開図 （温泉研修棟 2階 −4)
35	平面詳細図展開図 （温泉研修棟 2階 −5)
36	平面詳細図展開図 （温泉研修棟 2階 −6)
37	平面詳細図展開図 （温泉研修棟 2階 −7)
38	平面詳細図展開図 （温泉研修棟 2階 −8)
39	平面詳細図展開図 （温泉研修棟 露天風呂)
40	平面詳細図展開図 （温泉研修棟 ｻｳﾅ −1)
41	平面詳細図展開図 （温泉研修棟 ｻｳﾅ −2)
42	平面詳細図展開図 （温泉研修棟 ｻｳﾅ −3)
43	平面詳細図展開図 （温泉研修棟 ｻｳﾅ −4)
44	平面詳細図展開図 （温泉研修棟 2階 −9)
45	平面詳細図展開図 （図書館棟 1階 −1)
46	平面詳細図展開図 （図書館棟 1階 −2)
47	平面詳細図展開図 （図書館棟 1階 −3)
48	平面詳細図展開図 （図書館棟 2階 ）
49	天井伏図 1階
50	天井伏図 2階
51	雑詳細図 (1)
52	雑詳細図 (2)
53	雑詳細図 (3)
54	雑詳細図 (4)
55	雑詳細図 (5)
56	家具図 (1)
57	家具図 (2)
58	家具図 (3)
59	家具図 (4)
60	家具図 (5)

図面番号	
本体建築 97 － 61	家具図 (6)
62	家具図 (7)
63	家具図 (8)
64	家具図 (9)
65	家具図 (10)
66	家具図 (11)
67	家具図 (12)
68	開架書架図詳細図 (1)
69	開架書架図詳細図 (2)
70	開架書架図詳細図 (3)
71	建具キープラン 1階
72	建具キープラン 2階
73	建具キープラン R階
74	建具表 (1)
75	建具表 (2)
76	建具表 (3)
77	建具表 (4)
78	建具表 (5)
79	建具表 (6)
80	建具表 (7)
81	建具表 (8)
82	エントランスカーテンウオール詳細図
83	浴室カーテンウォール詳細図
84	玄関キャノピートップライト詳細図
85	ブラインドリスト
86	サインキープラン (配置図)
87	サインキープラン (1階)
88	サインキープラン (2階)
89	サインリスト (1)
90	サインリスト (2)
91	鋼製床組平面図
92	エレベーター詳細図 (1)
93	エレベーター詳細図 (2)
94	ダムウェーター詳細図
95	冷蔵庫詳細図、厨房機器ﾚｲｱｳﾄ参考図
96	トレーニングルーム器機配置案A 参考図
97	トレーニングルーム器機配置案B 参考図

図面番号	
外構 13 － 1	外構図
2	配置図
3	外構詳細図 (1)
4	外構詳細図 (2)
5	外構詳細図 (3)
6	外構詳細図 (4)
7	外構詳細図 (5)
8	外構詳細図 (6)
9	植栽特記仕様書
10	植栽図
11	遊具配置図
12	遊具リスト
13	屋外便所詳細図
本体建築 34 － 1 (構造)	鉄筋コンクリート構造配筋標準図 (1)
2	鉄筋コンクリート構造配筋標準図 (2)
3	鉄筋コンクリート構造配筋標準図 (3)
4	土質柱状図
5	1階伏図 (見下げ)
6	基礎リスト・共通事項
7	2階伏図 (見上げ)
8	屋根伏図
9	鉄骨屋根伏図
10	温泉研修棟軸組図 (1)
11	温泉研修棟軸組図 (2)
12	図書館棟軸組図
13	温泉研修棟 大梁リスト (1)
14	温泉研修棟 大梁リスト (2) ・柱リスト
15	図書館棟 大梁リスト
16	図書館棟 柱 小梁リスト (共通)
17	壁・スラブリスト
18	温泉研修棟 架構配筋詳細図
19	図書館棟 架構配筋詳細図
20	温泉研修棟 町民ホール鉄骨詳細図 (1)
21	温泉研修棟 町民ホール鉄骨詳細図 (2)
22	鉄骨部材リスト 温泉研修棟 浴室屋根鉄骨詳細図
23	雑配筋詳細図
24	PRC工事特記仕様書
25	PC梁キープラン・部分詳細図
26	PC大梁配線図 (1)
27	PC大梁配線図 (2)
28	PC大梁配線図 (3)
29	PC大梁配線図 (4)
30	鉄骨トラス工事特記仕様書
31	立体トラス平面立面図
32	立体トラスサポート詳細図
33	立体トラス断面詳細図
34	立体トラス部材コード図

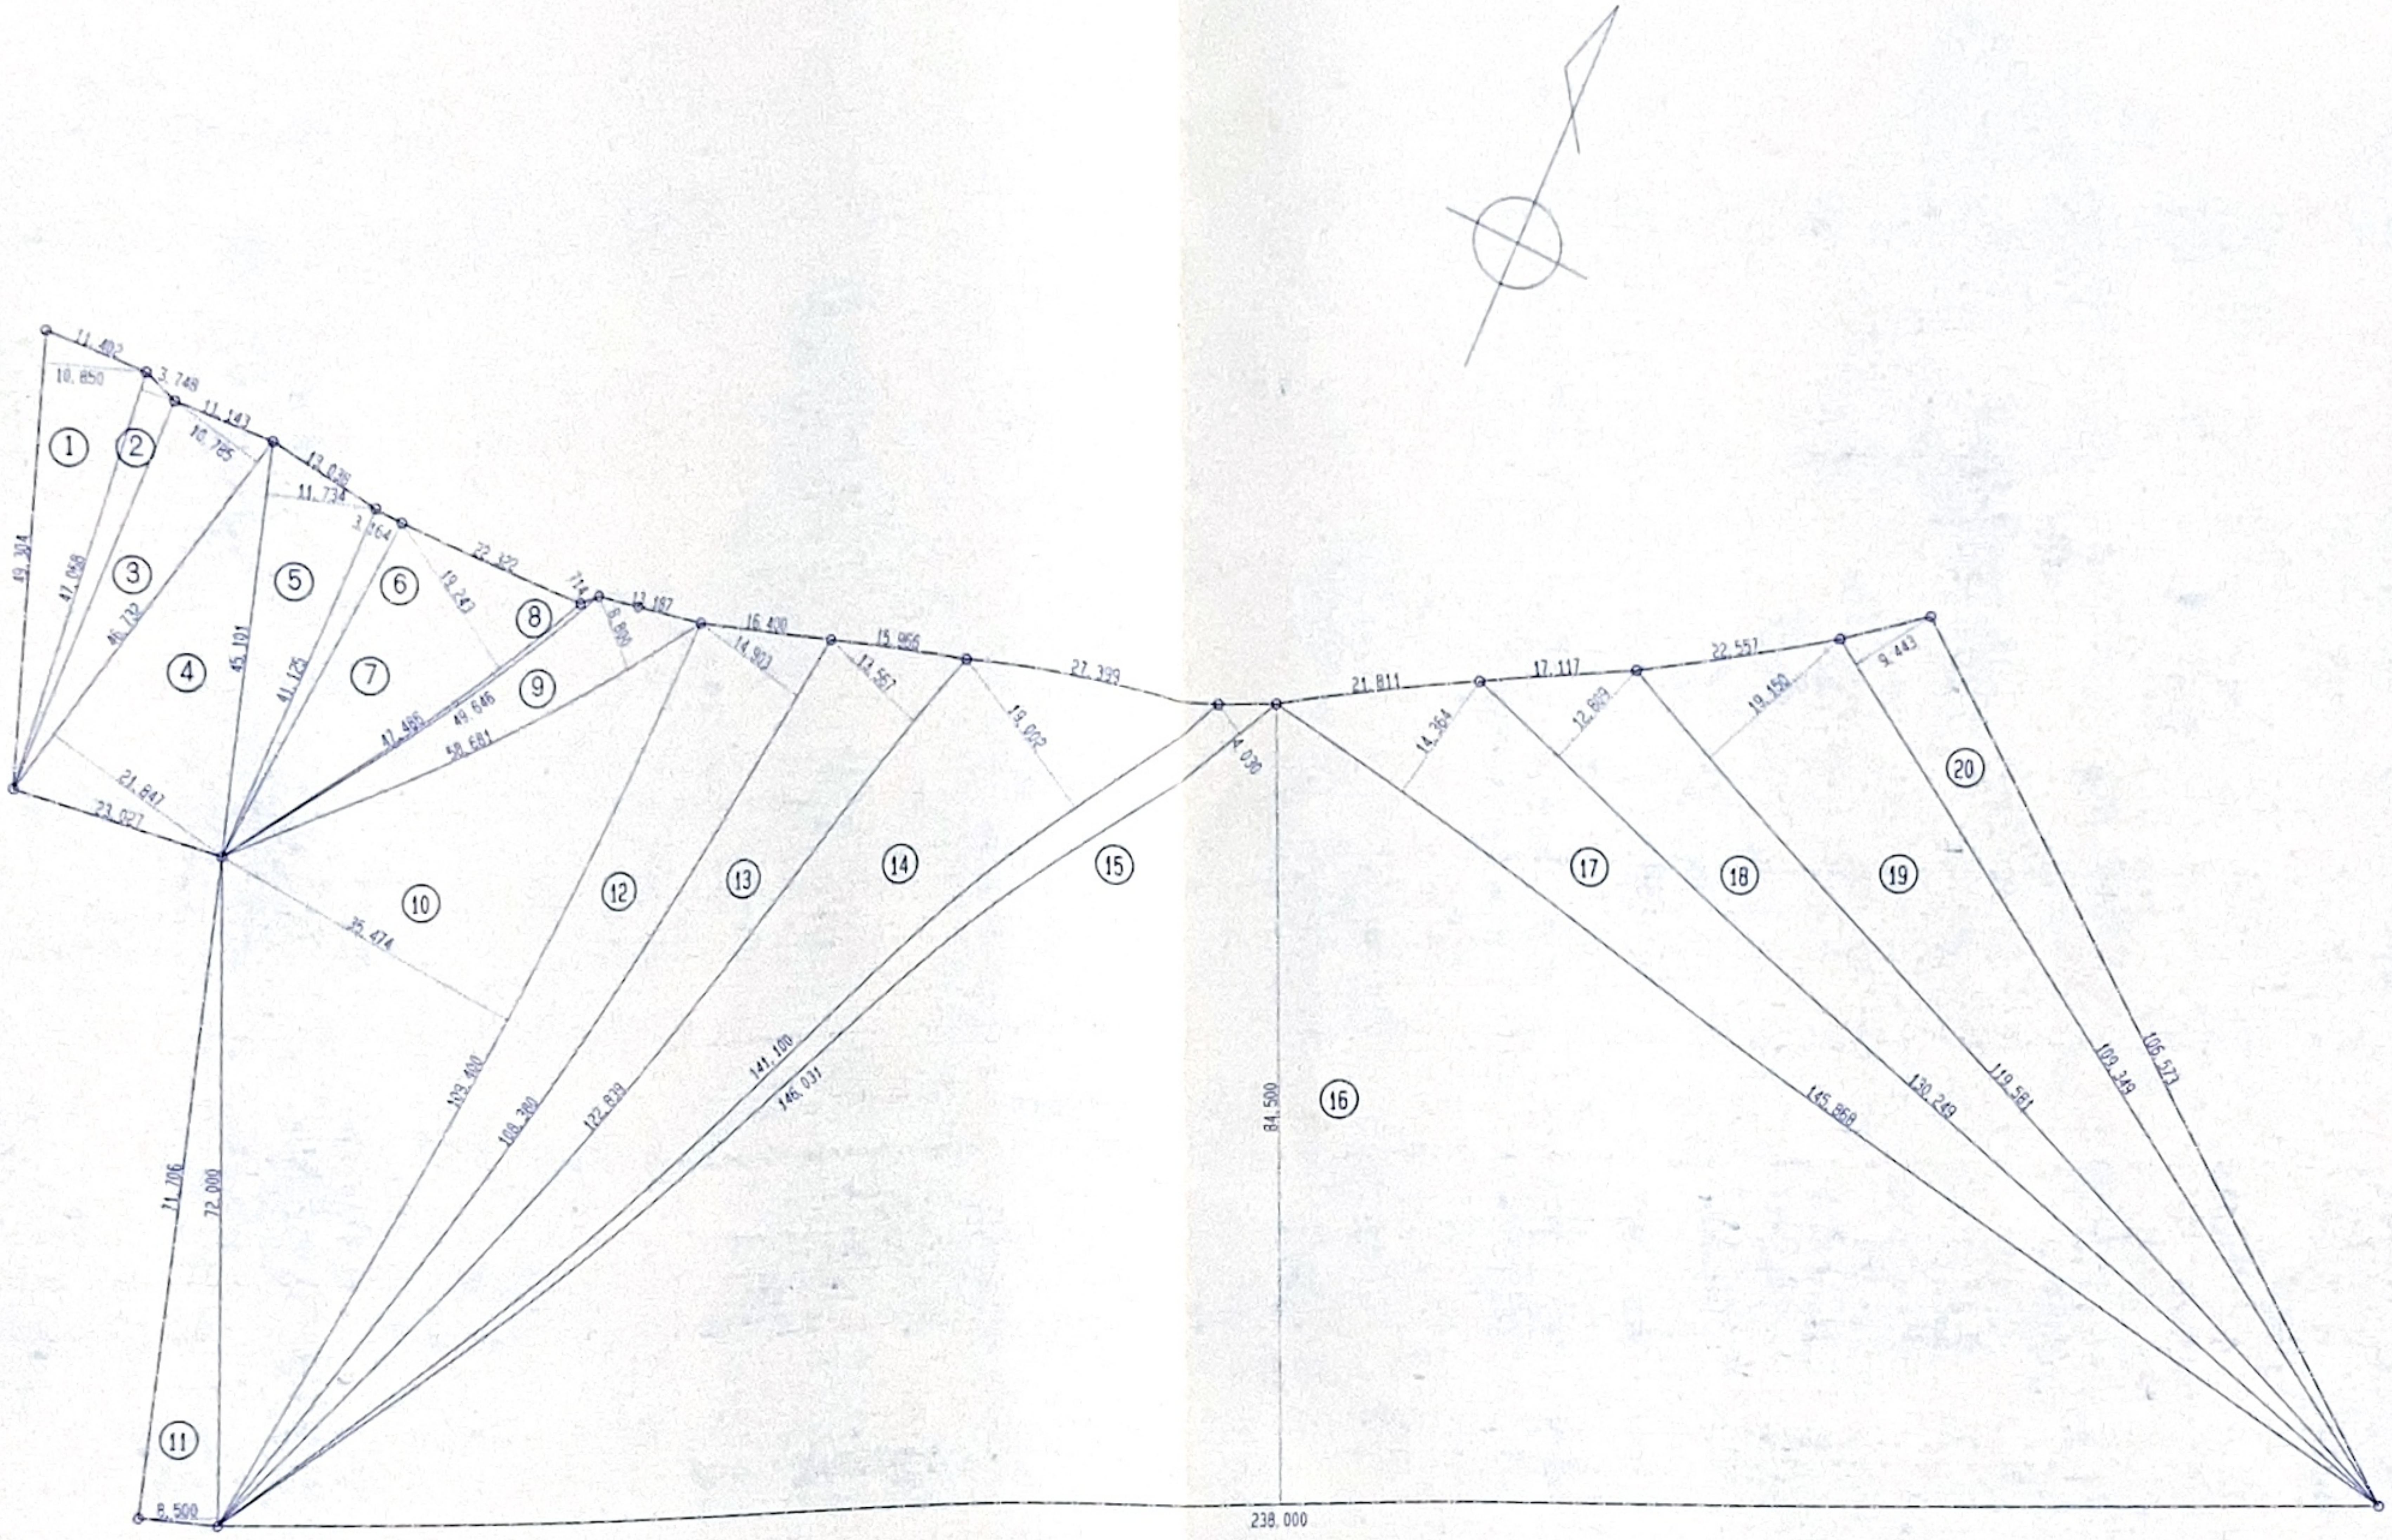

①	49.304 × 10.85 = 534.9484	⑪	72.00 × 8.50 = 612.00
②	47.068 × 3.748 = 176.410864	⑫	108.38 × 14.903 = 1615.18714
③	46.732 × 10.785 = 504.00462	⑬	122.839 × 13.567 = 1666.556713
④	46.732 × 21.847 = 1020.954004	⑭	141.10 × 19.002 = 2681.1822
⑤	45.101 × 11.734 = 529.215134	⑮	146.031 × 4.03 = 588.50493
⑥	41.125 × 3.164 = 130.1195	⑯	238.00 × 84.50 = 20111.00
⑦	47.486 × 19.243 = 913.773098	⑰	145.868 × 14.364 = 2095.247952
⑧	49.646 × 0.714 = 35.447244	⑱	130.249 × 12.809 = 1668.359441
⑨	58.681 × 8.80 = 516.3928	⑲	119.581 × 19.15 = 2289.97615
⑩	109.40 × 35.474 = 3880.8556	⑳	109.349 × 9.443 = 1032.582607

累　計	42,602.71
1/2	21,301.35
敷地面積	21,301.35 ㎡

DATE

(仮) 栗野町総合福祉施設　新築工事　　設計図　DR.NO. 97 5

敷地求積図　SCALE 1/1000

一級建築士事務所　東京都登録 第4539号　一級建築士登録 第210472号
株式会社　楠　山　設　計　　久角米木　康宣
東京都千代田区鍛冶町1丁目2番2号　日貿ビル　TEL 03 (3292) 3571(代)
AP　CH　DR

1階床面積　1/500

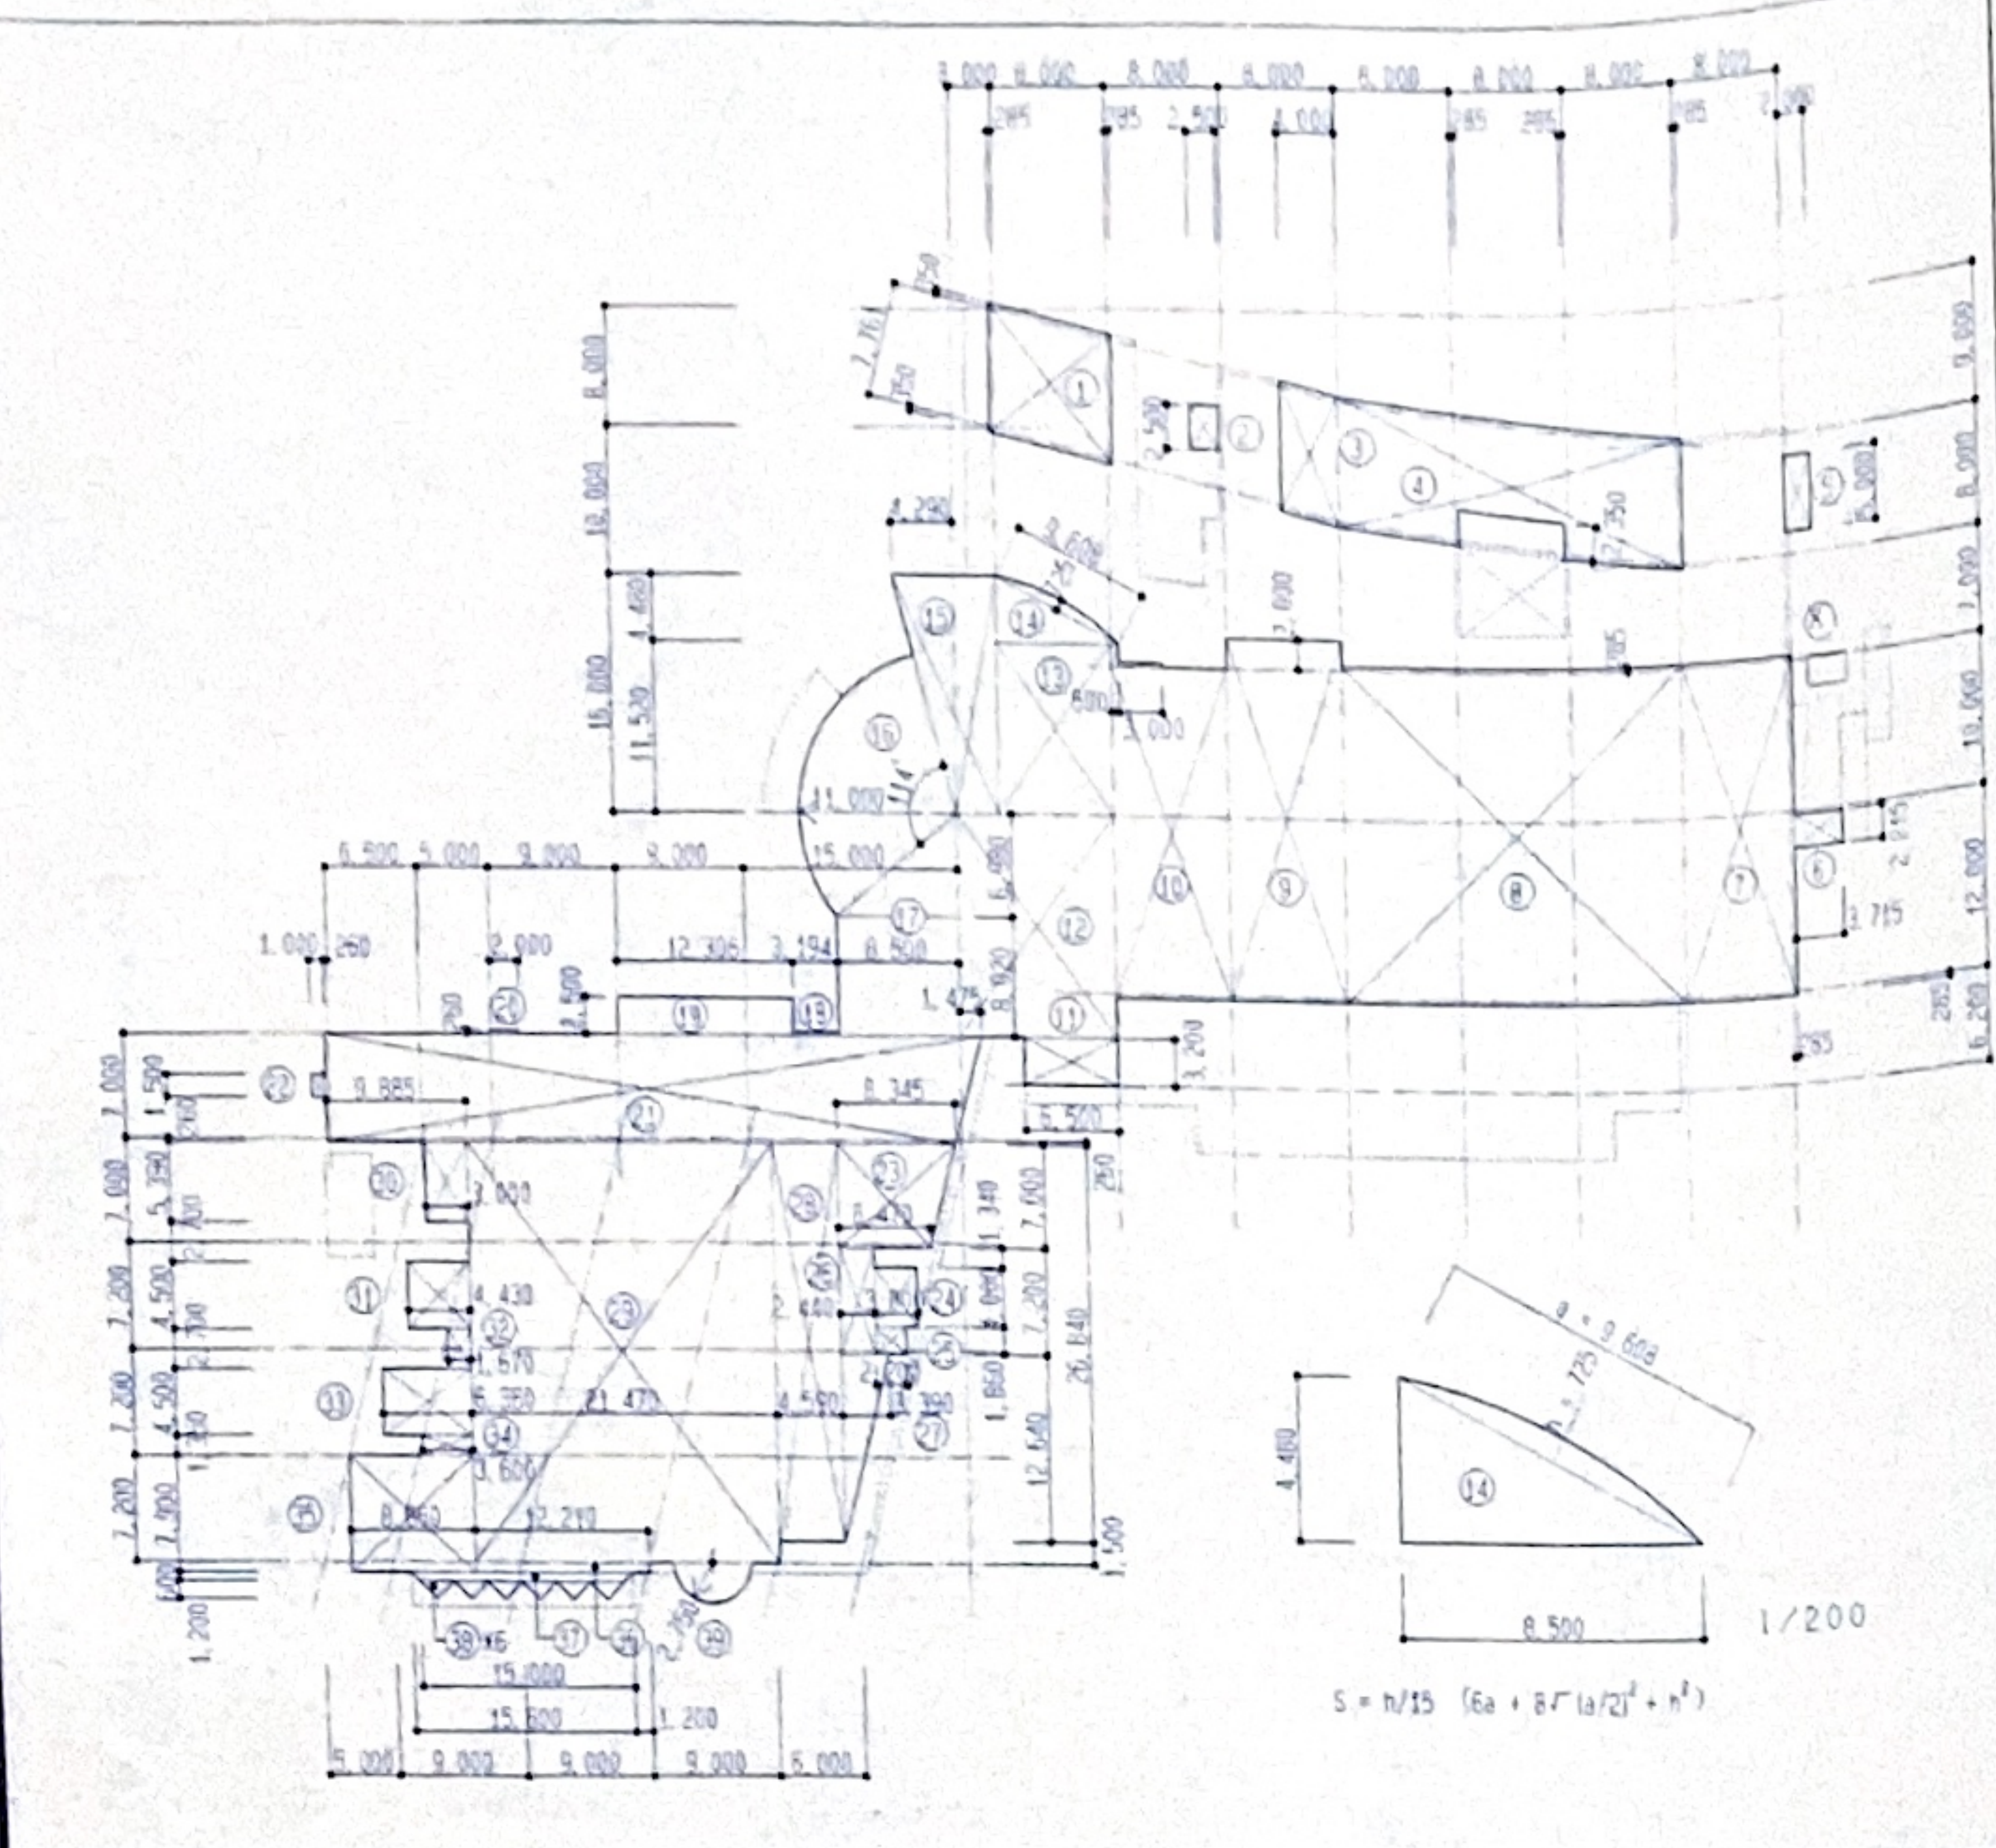

1/500

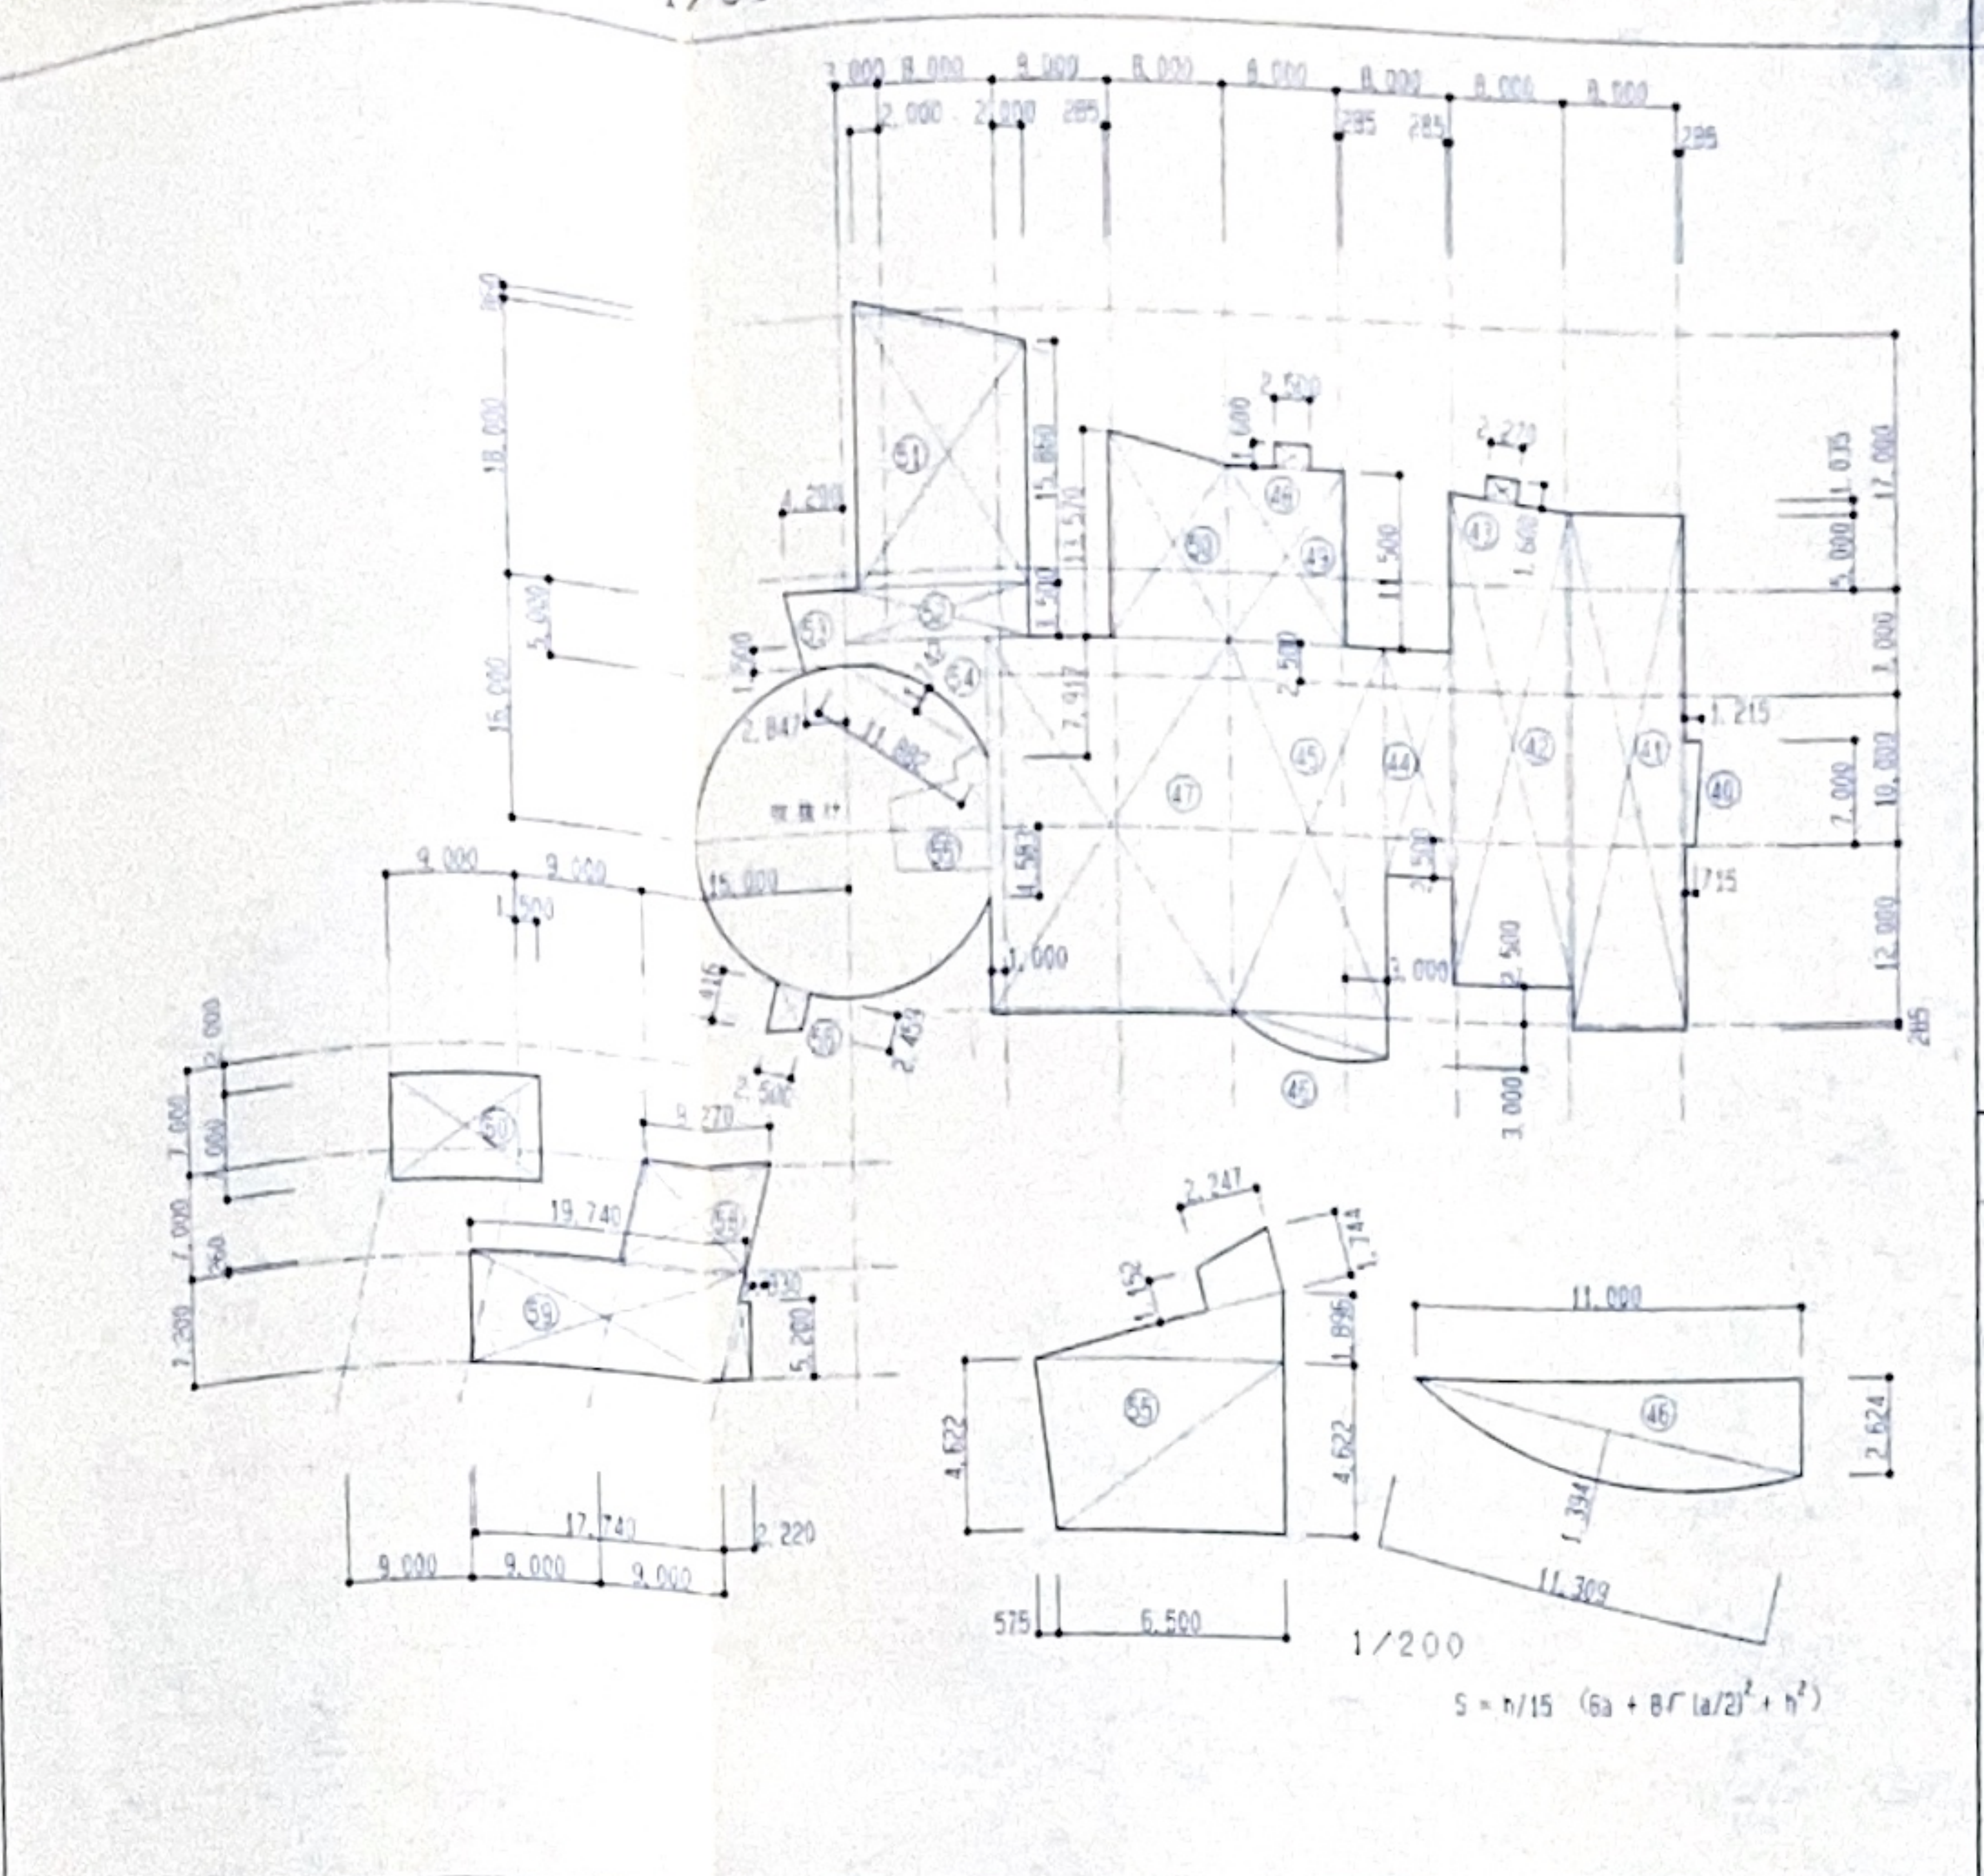

R階床面積　1/500

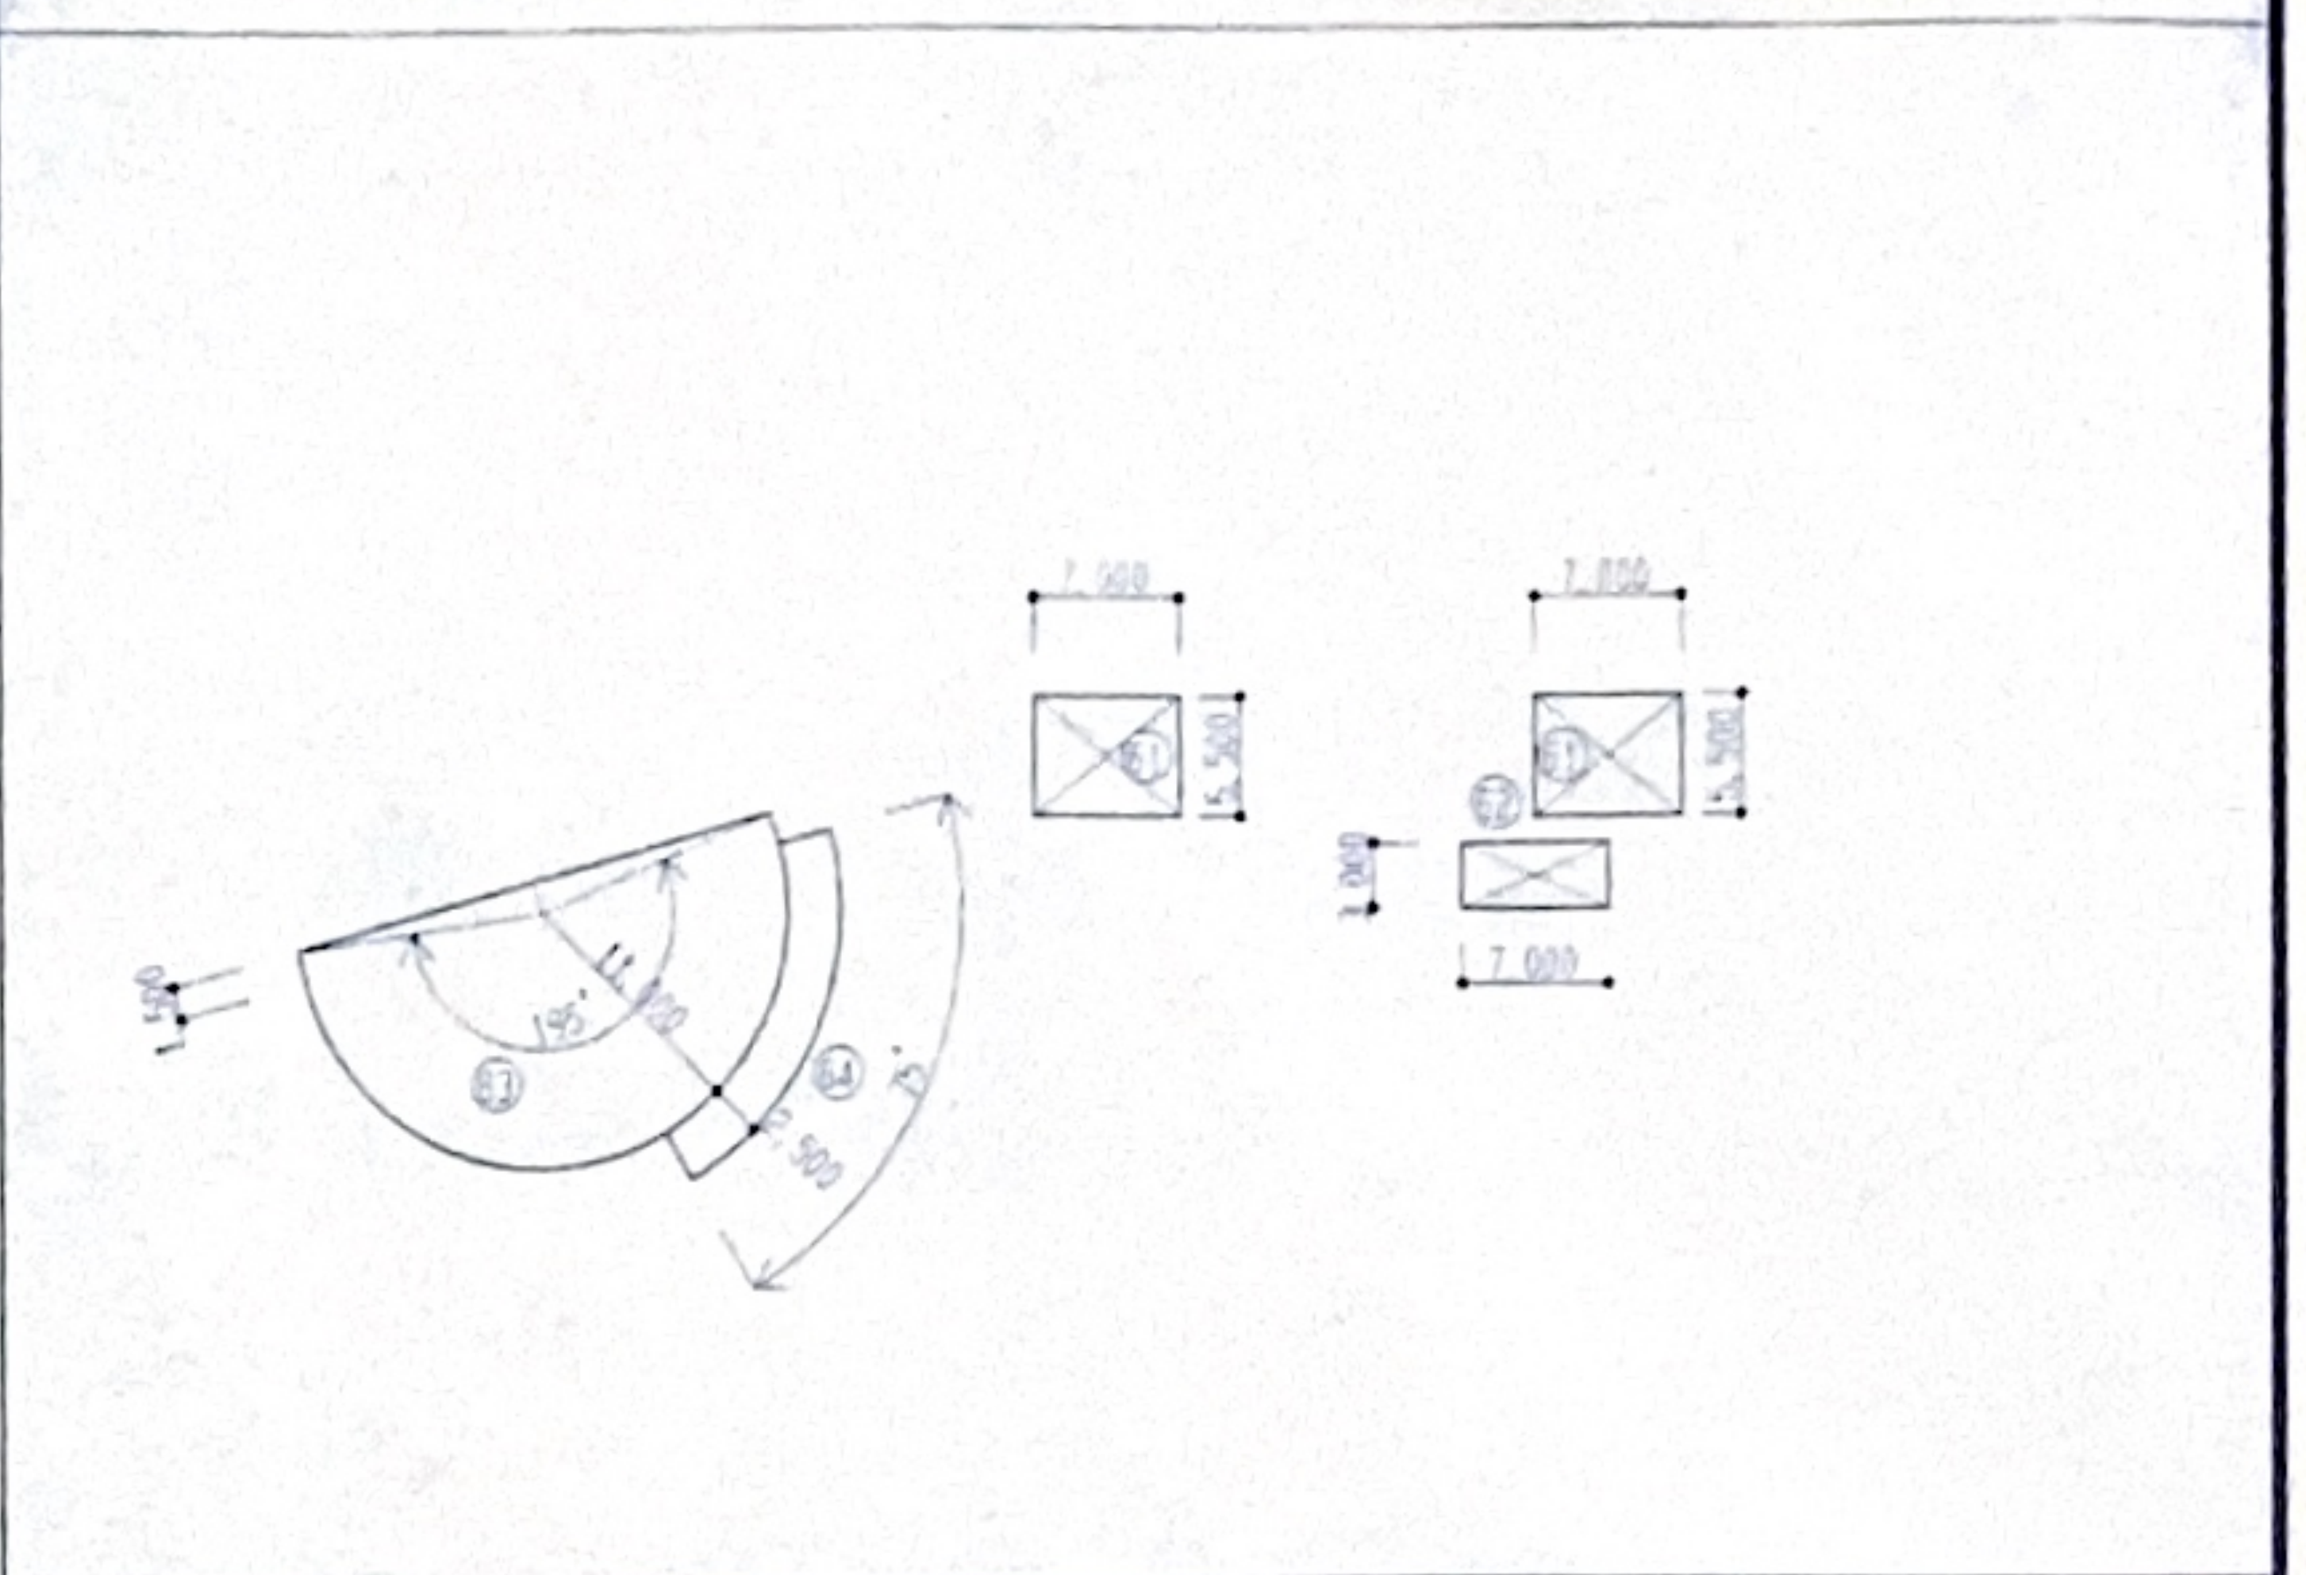

Ⓧゴミ置場（別棟）　1/200

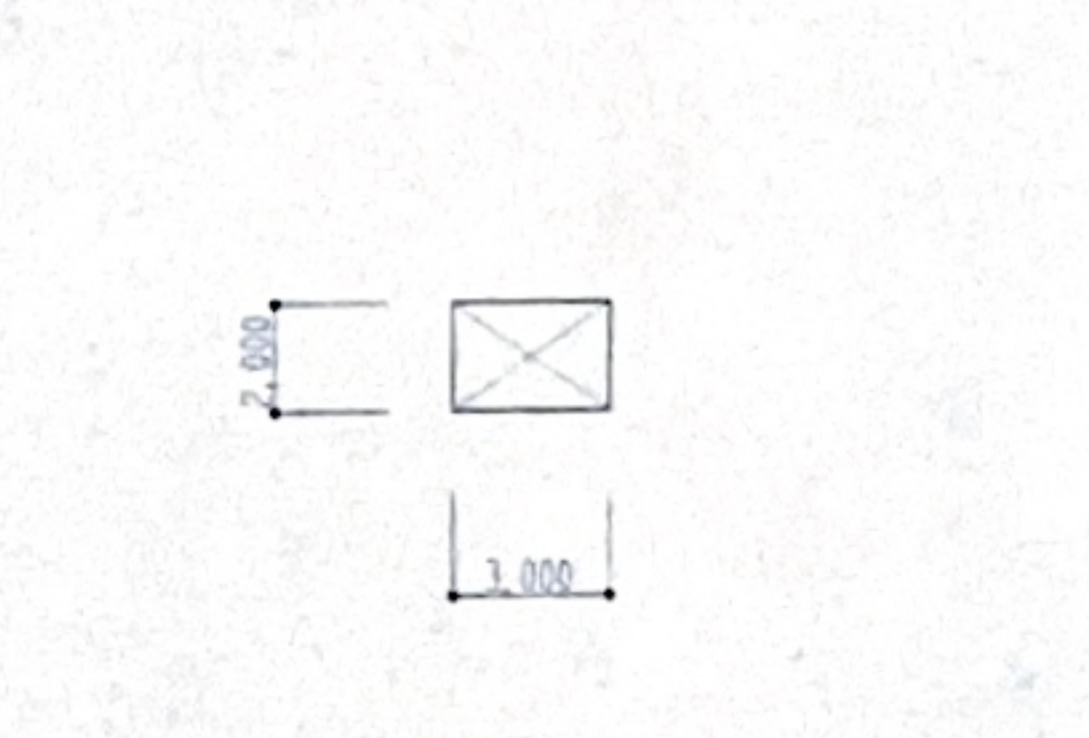

3.000 × 2.000 = 6.000

（Ⓨ屋外便所）　1/200

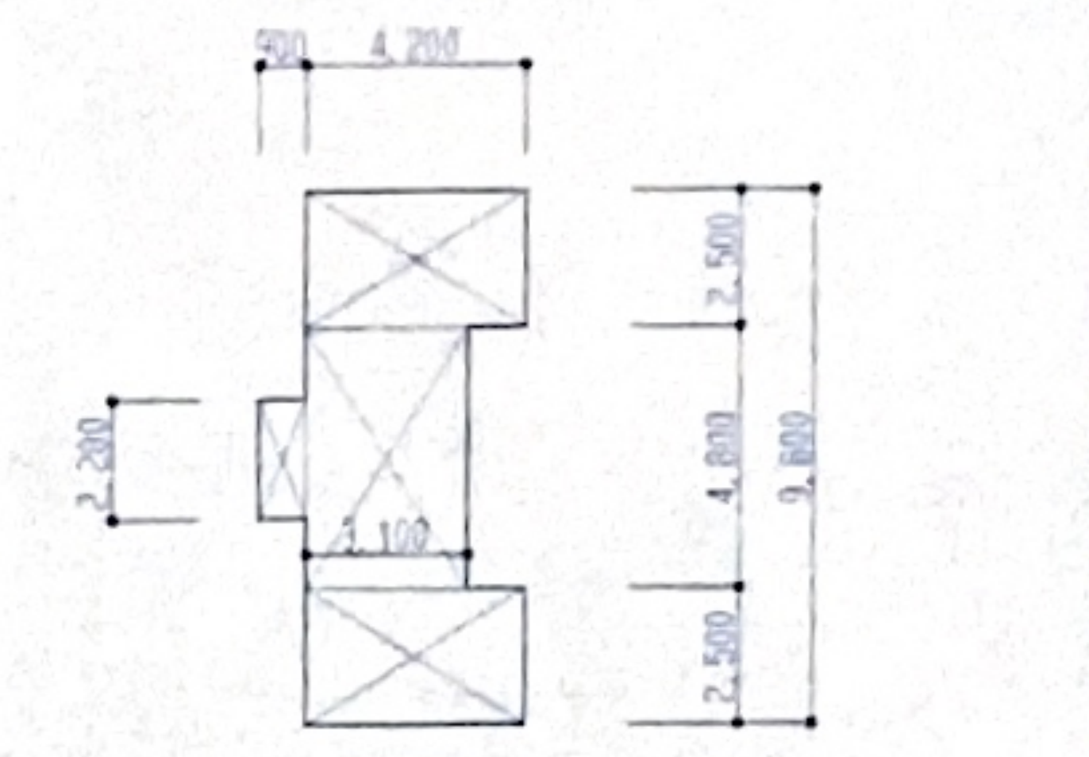

0.9 × 2.2 + 3.1 × 4.8 + 2(4.2 × 2.5) = 37.86

建築面積　1/500

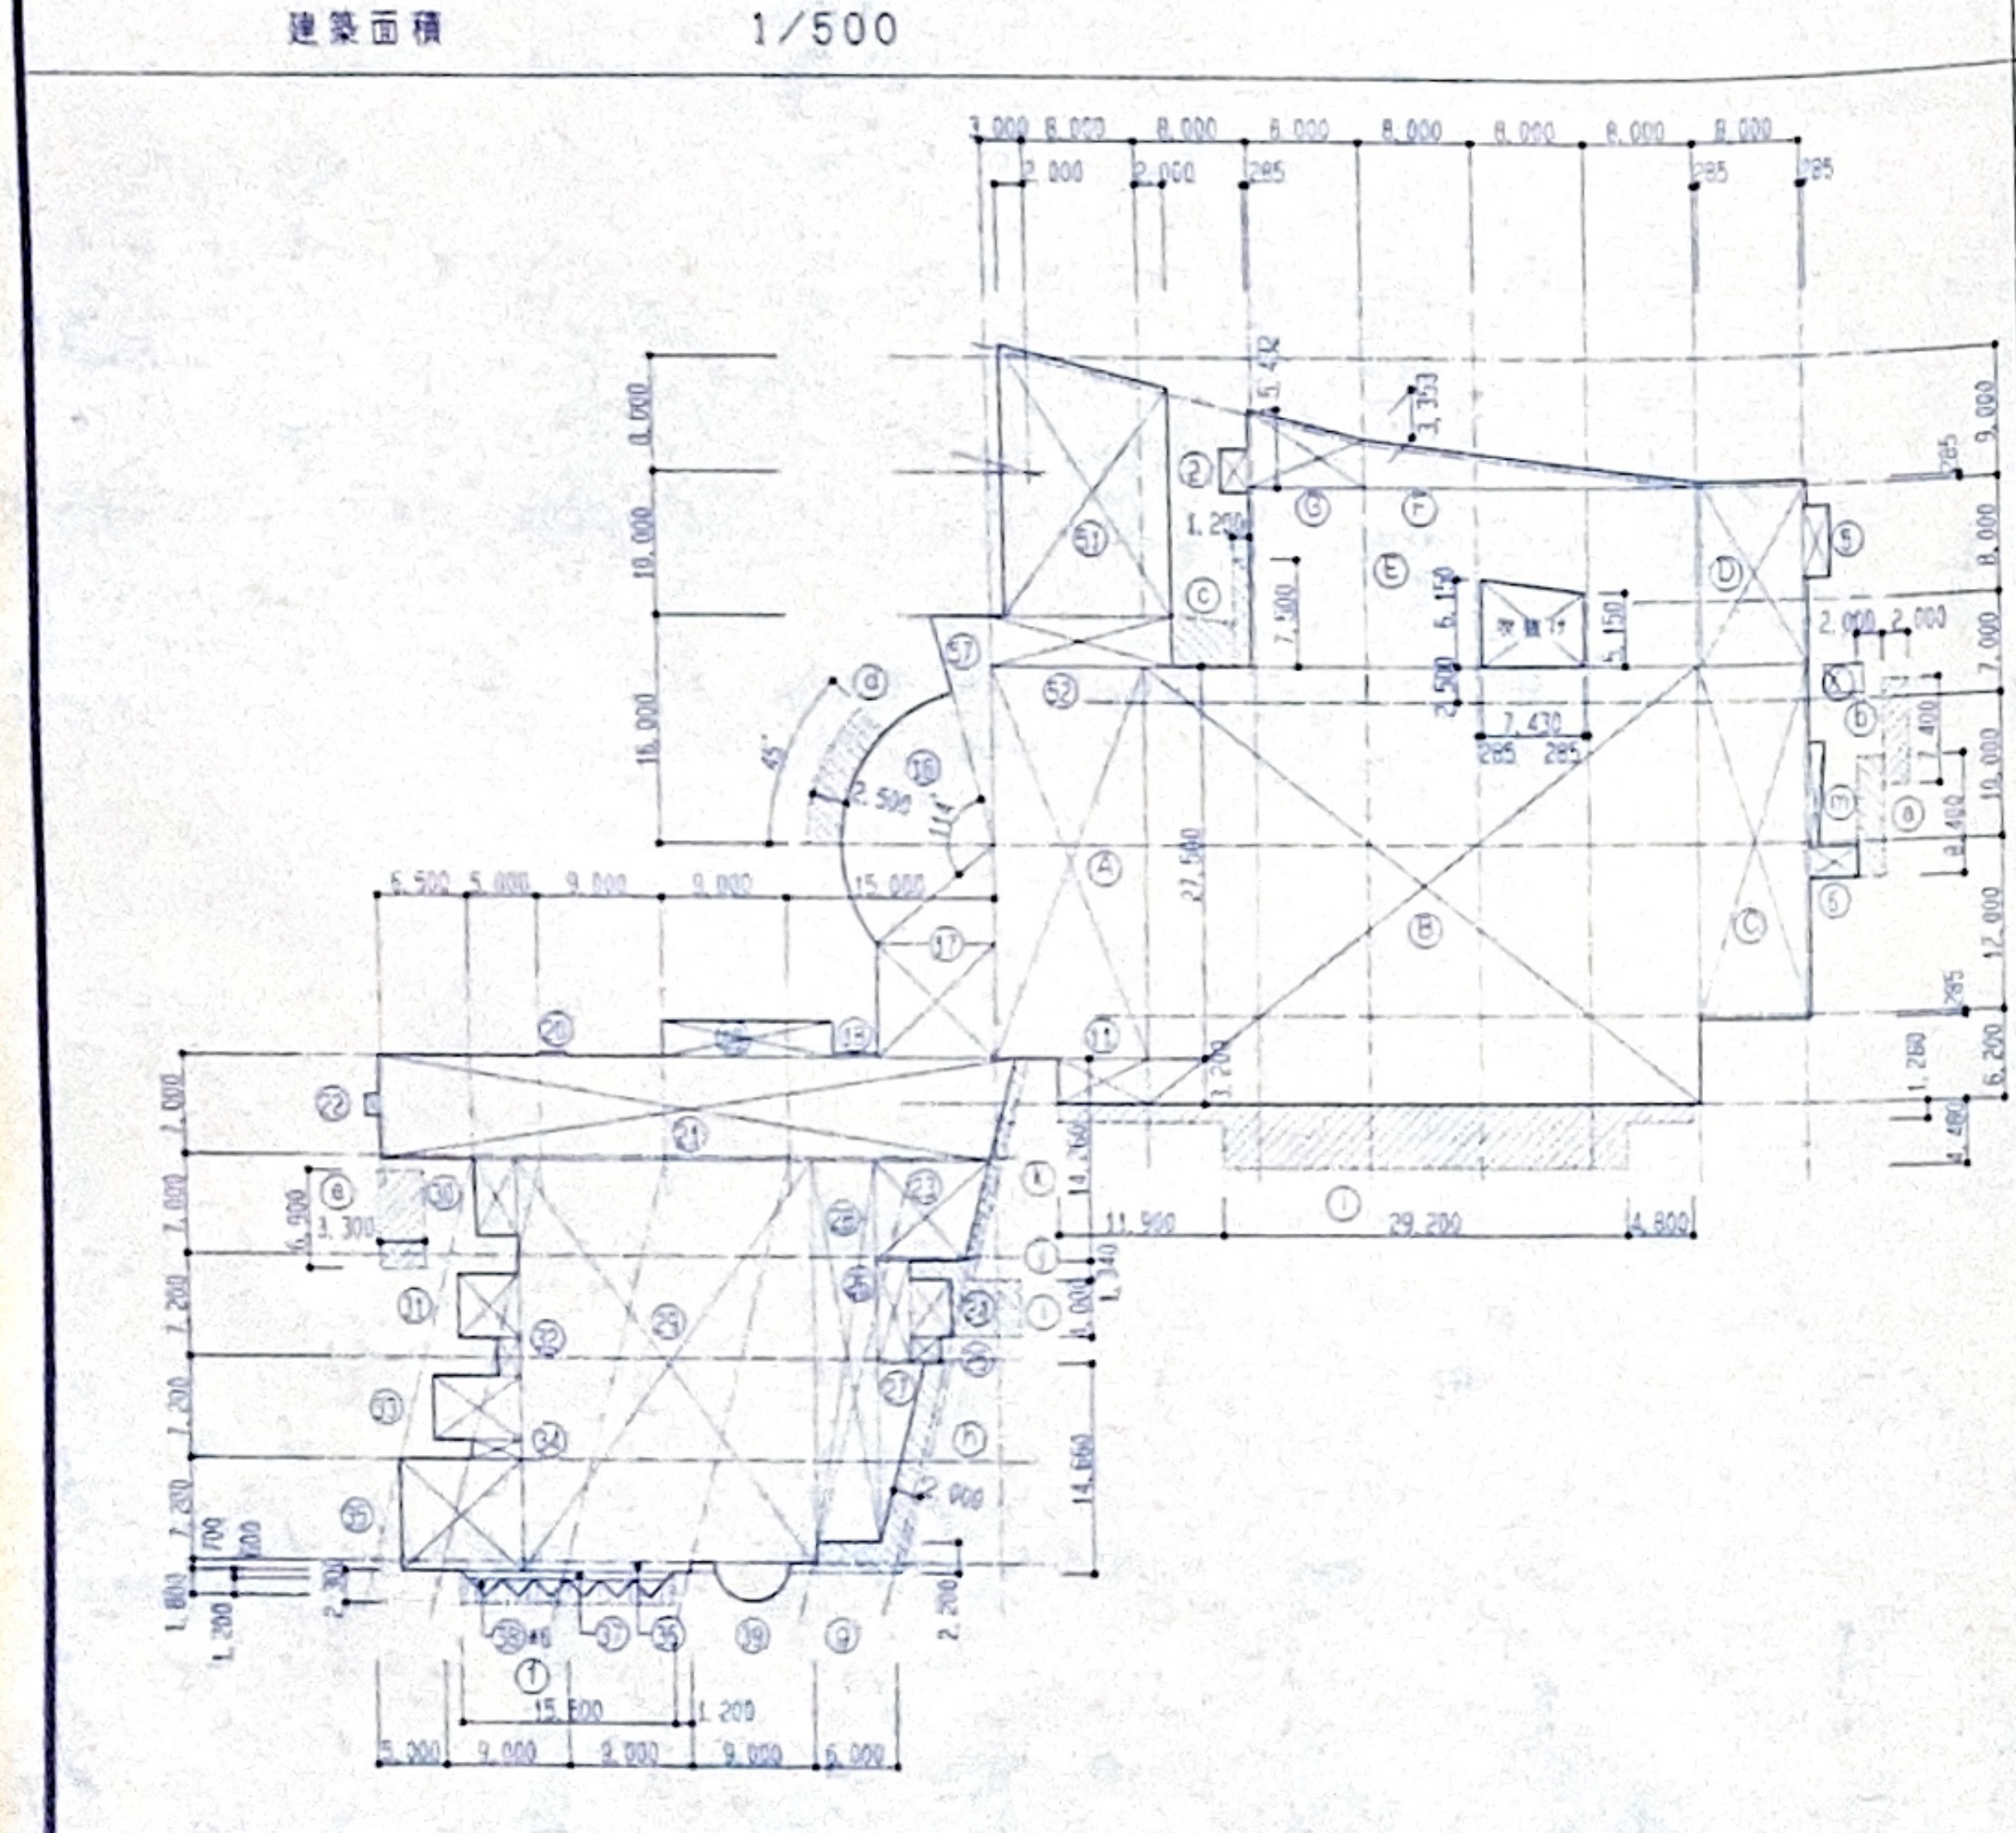

①	8.57 × 8.70 = 74.559	
②	2.50 × 2.50 = 6.25	
③	4.00 × 8.70 = 34.80	
④	(24.285 × 8.70) − (7.43 × 2.35) = 193.619	
⑤	2.00 × 5.00 = 10.00	
⑥	3.715 × 2.215 = 8.228	
⑦	8.285 × 22 = 186.992	
⑧	24.00 × 22.57 = 541.680	
⑨	8.00 × 24.285 = 194.280	
⑩	(8.0 × 22.285) + (0.5 × 1.52) + (3.0 × 0.285) = 179.895	
⑪	6.50 × 3.20 = 20.80	
⑫	11.00 × 15.00 = 165.00	
⑬	8.00 × 11.52 = 92.16	
⑭	(8.50 × 4.48) 1/2 + 0.725/15 (6×9.608 + 8√(9.608/2)² + 0.725²) = 23.704	
⑮	(3.0 + 7.290) 16 × 1/2 = 82.320	
⑯	11.0 × 11.0 × π × 114/360 = 120.314	
⑰	(8.50 × 8.02) + (8.5 × 6.98) 1/2 = 97.835	2026.38 (②を除く)
⑱	3.194 × 0.26 = 0.830	
⑲	12.306 × 2.50 = 30.765	
⑳	2.00 × 0.26 = 0.52	
㉑	7.26 (45.235 + 44.29) × 1/2 = 328.605	
㉒	1.00 × 1.50 = 1.50	
㉓	7 (8.345 + 6.470) × 1/2 = 51.852	
㉔	3.00 × 4.00 = 12.00	
㉕	2.20 × 1.86 = 4.092	
㉖	2.44 × 7.20 = 17.568	
㉗	(3.39 × 12.64) 1/2 = 21.424	
㉘	4.59 × 26.84 = 123.195	
㉙	21.47 × 28.34 = 608.459	
㉚	3.00 × 5.39 = 16.17	
㉛	4.43 × 4.50 = 19.935	
㉜	1.67 × 2.70 = 4.509	
㉝	6.36 × 4.50 = 28.620	
㉞	3.60 × 1.35 = 4.86	

㉟	8.86 × 7.90 = 69.994	
㊱	12.21 × 0.70 = 8.547	
㊲	15.00 × 0.60 = 9.00	
㊳	6 (1.2 × 1.2) 1/2 = 4.320	
㊴	π (2.75 × 2.75) 1/2 = 0.529	1384.88 (⑱−㊴)
㊵	7 (0.715 + 1.125) 1/2 = 6.755	
㊶	8.00 × 34.285 = 274.28	
㊷	8.57 (31.50 + 32.535) 1/2 = 274.389	
㊸	2.27 × 1.60 = 3.632	
㊹	4.715 × 15.00 = 70.725	
㊺	11.00 × 24.50 = 269.50	
㊻	(11.0 × 2.624) 1/2 + 1.394 / 15 (6 × 11.309 + 8√(11.309/2)² + 1.394² = 25.067	
㊼	17.00 × 24.785 = 421.345	
㊽	2.50 × 1.60 = 4.00	
㊾	8.275 × 11.50 = 95.277	
㊿	8.285 (11.50 + 13.57) 1/2 = 103.852	
(51)	12 (15.86 + 18.86) 1/2 = 208.32	
(52)	13.00 × 3.50 = 45.50	
(53)	5.0 (2.847 + 4.29) 1/2 = 17.842	
(54)	10 (1.5 + 7.917) 1/2 − 1.742 / 15 (6 × 11.882 + 8√(11.822/2)² + 1.742² = 33.053	
(55)	4.622 (7.075 + 6.50) 1/2 + (7.075 × 1.896) 1/2 + 2.247 (1.152 + 1.744) 1/2 = 41.332	
(56)	2.5 (2.459 + 3.416) 1/2 = 7.343	1902.203
(57)	(16.00 × 4.29) 1/2 = 10.145	
(58)	9.27 × 7.00 = 64.89	
(59)	7.46 (17.74 + 19.74) 1/2 + 5.2 (2.22 + 0.83) 1/2 = 147.73	
(60)	10.50 × 7.00 = 73.50	286.12
(61)	2 (7.00 × 5.50) = 77.00	
(62)	7.00 × 3.00 = 21.00	
(63)	11.00 × 11.00 × π × 195/360 + (11.00 × 1.50) = 222.30	
(64)	((14.20 × 14.20 × π) − (11.70 × 11.70 × π)) 75/360 = 42.357	
○		360.367
○		

Ⓐ	11.00 × 27.50 = 302.50	
Ⓑ	40.00 × 30.70 = 1228.00	
Ⓒ	9.258 × 24.785 = 205.343	
Ⓓ	(8.00 × 12.785) − (0.285 × 0.501) = 102.137	
Ⓔ	(32.57 × 12.50) − (5.15 + 6.15) 7.43 × 1/2 = 365.145	
Ⓕ	24.285 (0.285 + 3.353) 1/2 = 44.174	
Ⓖ	8.285 (3.353 + 5.432) 1/2 = 36.391	
○		2283.69
○		
○		
ⓐ	2.00 × 8.40 = 16.80	
ⓑ	2.00 × 7.40 = 14.80	
ⓒ	(1.20 × 7.50) + 4.52 (3.04 + 3.60) 1/2 = 44.346	
ⓓ	(13.50 × 13.50 × π) − (11.00 × 11.00 × π) 45/360 = 24.040	
ⓔ	3.30 × 6.90 = 22.77	
ⓕ	(15.60 × 2.30) − (㊲ + ㊳) = 22.56	
ⓖ	2.2 (4.50 + 4.00) 1/2 = 9.435	
ⓗ	2.00 × 14.60 = 29.20	
ⓘ	5.00 × 4.00 = 20.00	
ⓙ	1.34 (5.00 + 4.70) 1/2 = 6.499	
ⓚ	0.90 × 14.26 = 12.834	
ⓛ	(29.20 × 4.48) + (11.90 + 4.80) 1.28 = 152.192	
ⓜ	7.0 (0.5 + 1.5) 1/2 = 7.0	382.47
○		
○		
○		
○		
○		
○		
○		
○		
○		
○		
○		
○		

	面積表			
1階	福祉棟	① ③ — ⑰		2026.38
	図書館	⑱ — ㊴		1384.88
2階	福祉棟	㊵ — (56)		1884.87
	図書館	(58) — (60)		252.73
R階	機械室	(61) — (64)		360.36
別棟	Ⓧ ごみ置場		6.00	12.25
	② 温泉ポンプ室		6.25	

階別床面積

	福祉棟	図書館	合計	別棟
1階	2026.38	1384.88	3411.26	12.25
2階	1884.87	252.73	2137.60	
R階	360.36		360.36	
合計	4271.61	1637.61	5909.22	12.25
総計				5921.47

建築面積

Ⓐ − Ⓖ + ⑤ + ⑥ + ⑪ + ⑯ + ⑰
(51) + (52) + (57) + ⑱ − ㊴ + ⓐ − ⓜ + 別棟 = 4584.43

DATE

（仮）栗野町総合福祉施設　新築工事　設計図
DR NO —

面積算定表
SCALE 1/500

一級建築士事務所　東京都登録 第4539号
株式会社　楠山設計
東京都千代田区猿楽町1丁目2番2号　日貿ビル
一級建築士登録 第210472号
久寿米木　廉宜
TEL 03 (3292) 3571(代)
AP　CH　DR

外部仕上表

部位	
屋根	福祉施設棟陸屋根：コンクリートア80金コテ目仕切り仕上げ（ワイヤメッシュ6Φ150ミリ目） アスファルト断熱防水（A1－2工法），コンクリートタンピングの上金コテ押エ 伸縮目地W＝25 @ 3000内外 福祉施設棟R屋根：フッ素樹脂塗装鋼鈑 ⑦ 0.5 瓦棒葺，アスファルトルーフィング22kg 耐火野地板 ⑦ 25 町民ホール屋根：フッ素樹脂塗装鋼鈑 ア 0.5 平滑葺く，アスファルトルーフィング22kg 耐火野地板 ⑦ 25 図書館棟陸屋根：コンクリートア80金コテ目仕切り仕上げ（ワイヤメッシュ6Φ150ミリ目） アスファルト断熱防水（A1－2工法），コンクリートタンピングの上金コテ押エ 伸縮目地W＝25 @ 3000内外

部位	
外壁	一般外壁 ：磁器質45二丁掛タイル張り 町民ホール部分外壁 ：コンクリート打放し補修ノ上特殊塗料吹き付け 一部コンクリート打放しの上浸透性吸収防止材塗

内部仕上表

番号	部位	仕上	厚さ 寸法	下地類
1	床	花崗岩（本磨き）	20	M
2	床	磁器質タイル貼	200□	M
3	床	磁器質タイル貼	150□	M
4	床	縁甲板（桧）貼	12	W
5	床	フローリング（複合材貼打ち床板合板ウレタン塗装） 直貼接着工法（カバ材）	15	C
6	床	鉄平石貼り		M
7	床	長尺塩ビシート貼	2.5	C
8	床	ビニールタイル	2.0	C
9	床	タイルカーペット敷（防炎仕様）	6.0	C
10	床	カーペット敷（フェルト下地）	2.0	C
11	床	防塵塗料		C
12	床	合成樹脂塗床（一般仕様）（ノンスリップ）		C
13	床	たたみ敷（下地 合板 ⑦12 T−1）		W
14	床			
15	床			
16	床			
17	床			
18	巾木	花崗岩貼（本磨き） H=75		20
19	巾木	ビニール巾木 H=75		
20	巾木	合成樹脂塗床立上げ H=100		
21	巾木	たたみ寄せ		
22	巾木	木製巾木 OS CL H=75		
23	巾木	コンクリート打放し（目地切） H=300		
24	巾木	雑巾摺		
25	巾木			
26	巾木			
27	巾木			
28	壁	内装用吹付タイル		
29	壁	特殊塗料吹き付け		
30	壁	グラスウール吸音板（ガラスクロス押エ）	50	
31	壁	PB EP	12.5	
32	壁	ビニールクロス貼		
33	壁	天然木貼り付けシート		
34	壁	陶器質タイル貼	100□	
35	壁	磁器質タイル貼		
36	壁	有孔ケイカル板（グラスペーパー＋グラスウール ⑦25）	8	
37	壁	ガラスクロス化粧壁システム		
38	壁	アルミパネル（ケイカル板 ⑦目打ち）	1.8	
39	壁	コンクリート打放し EP		
40	壁	竹板張材		
41	壁	杉板貼		
42	壁	鉄平石貼		
43	天井	岩綿吸音板（PB 9.5 下地）	12	PB
44	天井	岩綿吸音板（キューブ）（PB 9.5 下地）	15	PB
45	天井	浴室用塩ビ天井材（断熱材裏打ち）		
46	天井	石コウボード（目透貼） AEP	9.5	
47	天井	杉板化粧石コウボード（目透貼）	9.5	
48	天井	グラスウール吸音板（ガラスクロス押エ）	25	
49	天井	化粧石コウボード	9.5	
50	天井	無石綿ケイカル板（目透し貼） VP	8	
51	天井	アルミスパンドレル	1.5	
52	天井	強化繊維石膏板	8	
53	天井	木毛セメント板打込み		
54	天井	内装用吹付タイル		
55	天井	ビニールクロス		
56	備考			
57	備考			
58	備考			
59	備考	ブラインドボックス（カラーアルミ）		
60	備考	カーテンボックス（カラーアルミ）		
61	備考	廻り縁（塩ビ）		
62	備考	廻り縁（木製）		

下地：下地類／骨組下地　躯体　室名

棟	室名	床	巾木	壁	天井	59	60	61	62	天井（H）	床（H）（FL±）	備考
温泉・研修棟	風除室1	1		29	43 44			○		2500	±0	クツフキマット
	風除室2	1	18	29	43			○		3000	±0	クツフキマット
	エントランスホール	1	18	29	43 55			○		6500	±0	TEL台
	EVホール	1	18	29	43			○		3000	±0	
	町民ホール	1	18	29	43 52（8+8 EP）			○		図示	±0	展示棚
	ラウンジ	1	18	29	43	○		○		3000	±0	（自販機コーナー CH=3,000）
	ロッカー室	7	18	29	43			○		2500	±0	
	事務室	9（フリーアクセスフロアーH50）	19	32	43	○		○		2700	±0	受付カウンター，窓下戸棚，行事用ホワイトボード，ブラインド
	応接室兼相談室	9（〃 〃 〃）	19	32	43			○		2500	±0	
	託児室	7 9	19 22	32	43	○		○		2500	+150	下足箱，ブラインド
	洗面便所	7	19	32	43 49			○		2400	+150	洗面カウンター
	研修室1・2	7	19	32	43	○		○		2700	±0	スライディングウォール， ホワイトボード，ブラインド(電動)スクリーンBox
	研修室3	4（広縁部分） 13	21 24	32（砂壁状）	47				○	2500	+300	床の間
	前室踏込み	3（法昌石風タイル）	22（床地）	32（〃） 40（腰部分）	47				○	2700	±0	木製ベンチ，スノコ，下足箱
	水屋	4	24	32（〃） 40（〃）	47				○	2400	+270	棚
	職員休憩室	8 13	19 21	32（〃）	47				○	2500	+150	押入，ブラインド
	職員更衣室1・2	7	19	31 39	49			○		2500	±0	
	湯沸かし室	7	19	26	50			○		2300	±0	流し台，吊戸棚，水切
	警備員室	8 13	19 21	32	49	○		○	○	2500	±0,+150	カウンター
	厨房	12		28 34（H=1,100）	50			○		2700	±0	排水ピット
	事務室	7	19	28	49	○		○		2500	±0	行事用ホワイトボード
	食品庫	12	19	28	50			○		2400	±0	
	検収ホール	12	19	28	49			○		2500	+0	
	洗面便所	12	19	26	43 50			○		2400	±0	洗面カウンター
	更衣室	7	19	32	49			○		2500	±0	
	休憩室	13	21	32	47	○			○	2400	+150	
	廊下	7	19	32	43			○		2500	±0	木製ベンチ
	学童保育室	7 9	19 22	32	43	○			○	2500	+150	下足箱
								○				
図書館棟	風除室3	1	18	29	43			○		2700	±0	
	一般開架児童書コーナー	5	22（カバ突付CL）	32	43	○		○		3500・3000	±0	窓下書架，ブラインド
	新聞雑誌コーナー	5	22（〃）	32	43	○		○		3000	±0	壁面書架，ブラインド
	お話室	10	22（〃）	32	43			○		2500	+300	
	ティーンズルーム	5	22（〃）	32	43	○		○		3000	±0	スチールパーティション，窓下書架
	学習室	5	22（〃）	32	55	○		○		3000	±0	ブラインド
	和室コーナー	13	21 22 24	32	55	○			○	2600	+400	〃
	AVコーナー	5	22（カバ突付CL）	32	55	○		○		3000	±0	棚，ブラインド
	小会議相談室	5	22（〃）	32	43	○		○		3000	±0	ブラインド
	調べ物コーナー	5	22（〃）	32	43			○		3000	±0	壁面書架
	ブックポスト室	7	19	28	49			○		2400	±0	ブック投入口
	閉架書庫	5 8（積層書架）	22（〃）	28	54			○			±0	積層書架
	事務作業室	8（フリーアクセスフロアー）	19	32	43			○		2700	±0	壁面書架 ・行事用ホワイトボード
	休憩室	7 13	19 21	32	47				○	2400	+150	押入

特記事項

（内装認定番号）

材料	区分	番号	
石こうボード（t＝9．5）	準不燃	第2015・2018号	
石こうボード（t＝12．5）	不燃	第1003号	
不燃石こうボード（t＝9．5）	不燃	第1004号	
化粧石こうボード（t＝9．5）	準不燃	第2016号	
吸音化粧石こうボード（t＝9．5）	準不燃	第2014号	
ロックウール吸音板（t＝9，12）	不燃	第1021号	（岩綿吸音板）
けい酸カルシウム板（t＝6．0）	不燃	第1001号	
ビニールクロス張（1級品下地不燃）	不燃壁装材料	第0005号	
ビニールクロス張（2級品下地準不燃）	準不燃壁装材料	第0003号	
クロス張（1級品下地不燃）	不燃壁装材料	第0002号	
クロス張（2級品下地準不燃）	準不燃壁装材料	第0002号	
天然木練付シート	準不燃壁装材料	第0001号	
グラスウール	不燃	第1036号	
強化繊維石コウボード	不燃	第1424号	
石コウボード（t＝9．5＋12．5両面）	防火	第0184号	（間仕切壁・LGS65以上）
けい酸カルシウム板（t＝6＋6両面）	遮音	W1002号	（間仕切壁・LGS65以上）耐火1時間
FGボード（FGB）	不燃	第1427号	
屋根 ロックウール吹付（ア）20		R−0203号	30分耐火（ア）30
鉄骨 梁	耐火	G−1090号	1時間耐火
シート状天然砕石装飾材（砂岩）	準不燃（個）	第2806号	

仕上番号

凡例

OP	：油性調合ペイント	AE	：アクリル樹脂エナメル	S	：鉄骨	TB	：テラゾーブロック
SOP	：合成樹脂調合ペイント	FP	：フタル酸樹脂エナメル	LGS	：軽量鉄骨	A	：暗幕
AEP	：アクリル系エマルジョンペイント	PP	：ポリウレタン樹脂ペイント	CB	：コンクリートブロック	B	：ブラインド
EP	：酢ビ系エマルジョンペイント	WX	：ワックス仕上	ALC	：軽量気泡コンクリート	C	：カーテン
OS	：オイルステイン	HL	：ヘアライン仕上	LC	：軽量コンクリート		
OSW	：オイルステインワックス	BA	：鏡面仕上	W	：木造		
OSV	：オイルステインワニス	RC	：鉄筋コンクリート	PB	：石コウボード		
CL	：クリヤーラッカー			FB	：平鋼		
VP	：塩化ビニール樹脂エナメル			PL	：ピクチャーレール		

特記事項

1. 床長尺塩ビシートは全て継目溶接工法とする。
2. 床シートは全てエポキシ系接着剤使用の事。
3. タイルカーペットは10%の予備品を含む。
4. ボード貼のコーナーは全て特記無き限り内（塩ビ）コーナービード使用の事。
5. コンクリート打放し部分の増打は、外壁20、内壁10とする。
6. 1階土間スラブ下 フォームポリスチレンボード ⑦ 25＋ポリエチレンシート ⑦ 0.15、捨てコンクリート ⑦30
7. 外部に面するコンクリート壁面は防露壁仕様（現場吹付発泡断熱材）とする。

DATE

（仮）栗野町総合福祉施設新築工事 （本体建築）

DR.NO 97 — 7

仕上表 （1）

SCALE

一級建築士事務所 東京都登録 第4539号　一級建築士登録 第210422号

株式会社 楢山設計　久寿米木 豊雅

東京都千代田区猿楽町1丁目2番2号　TEL 03（3292）357[illegible]

AP CH DR

部位	番号	仕上	厚さ・寸法	下地組	骨組下地
床	1	花崗岩（本磨き）	Ø10	M	
床	2	磁器質モザイクタイル貼	45□	M	
床	3	磁器質タイル貼	150□	M	
床	4	縁甲板（檜）	ア12	W	
床	5	フローリング（[illegible]）（カバ桜）	ア12	C	
床	6	鉄平石貼	20	M	
床	7	長尺塩ビシート貼	ア2.5	C	
床	8	ビニールタイル	ア2	C	
床	9	タイルカーペット敷（防炎仕様）	ア6		
床	10	カーペット敷（フェルト下地）	ア7	C	
床	11	防塵塗床		C	
床	12	合成樹脂塗床			
床	13	たたみ敷	ア55		
床	14	籐マット敷			
床	15	コンクリート直押え			
床	16	複合フローリング（[illegible]）		15	合板15 LGS
床	17				
巾木	18	花崗岩貼（本磨き）	ア10		M
巾木	19	ビニール巾木	H=75		
巾木	20	合成樹脂塗床立上り	H=100		
巾木	21	たたみ寄せ			
巾木	22	木製巾木 OS CL	H=75		
巾木	23	コンクリート打放し（目地切）	H=300		
巾木	24	雑巾摺			
巾木	25				
巾木	26				
巾木	27				
壁	28	内部用吹付タイル			
壁	29	[illegible]吹付け			
壁	30	グラスウール吸音板（ガラスクロス仕上）	50		
壁	31	PB E.P	12.5		
壁	32	ビニールクロス貼		ア12.5 PB	
壁	33	天然木突板付シート	13	M	
壁	34	磁器質タイル貼	100□		
壁	35	磁器質タイル貼			
壁	36	有孔ケイカル板（ガラスペーパー+グラスウール ア25）	24.5	W	
壁	37	ガラスクロス化粧板システム	15		
壁	38	アルミパネル（ケイカル板 ア8 捨貼り）		ア12.5 PB	LGS
壁	39	コンクリート打放し EP			
壁	40	竹集成材 H=600			LGS
壁	41	檜板貼（防カビ・防湿処理材）			
壁	42	[illegible]石			
天井	43	岩綿吸音板貼り（PB9.5下地）	12		LGS
天井	44	岩綿吸音板（チューブ）（PB9.5下地）	15		LGS
天井	45	浴室用[illegible]天井材（[illegible]）			LGS
天井	46	石コウボード（目透貼） AEP	12.5		LGS
天井	47	[illegible]化粧石コウボード	9.5		LGS
天井	48	グラスウール吸音板（ガラスクロス仕上）	25		LGS
天井	49	化粧石コウボード	9.5		
天井	50	[illegible]ケイカル板（目透し貼） VP	8		LGS
天井	51	アルミスパンドレル			LGS
天井	52	強化[illegible]石膏板	8		LGS
天井	53	木毛板打込み			
天井	54	内装用吹付け			
天井	55				
	56				
	57				
	58				
	59	ブラインドボックス（アルミ）			
	60	カーテンボックス（アルミ）			
	61	廻り縁（塩ビ）			
	62	廻り縁（木製）			

室名	床	巾木	壁	天井	59	60	61	62
女子更衣室	7	19	28	49	○		○	
湯沸かし室	7	19	28	50			○	
BM書庫	7	19	28, 32	49			○	
BM車庫	11	20	28, 32	54			○	
廊下	7	19		49			○	
階段	7	19		43			○	
EVホール	7	19	29, 32	43			○	
ロビー	7, 9	19	32	43			○	
受け付け	9	19	32	43			○	
事務室	7	19	32	43, 47			○	
職員休憩室	4, 13	21, 24	32（砂壁状）	55			○	
リラックスルーム	9	22	32	43			○	
自販機コーナー2	9	19	32	43, 49			○	
大広間	13	21	32（砂壁状）, 40	47				○
ステージ	4（舞台用桧集成材ア15 白木ワックス仕上）	24	32（〃）	47, 49				○
パントリー	4, 7	19, 22	32	49				○
倉庫5	7	19	32	49				○
踏込み	9	22	32, 40	47				○
前室	4	22	32, 40	47				○
浴室1（洋風）	3		35（50角）	45			○	
脱衣1	14	19	28	43	○		○	
洗面1	14	19	28	43			○	
前室1	3		28	45			○	
便所1	7	19	28	49			○	
浴室2（和風）	6		41, 42	45			○	
脱衣2	14	22	40	43	○		○	
洗面2	14	22	40	43			○	
前室2	6		28	45			○	
便所2	7	19	28	49			○	
特浴	2, 7（バスリフト・防水型）		41	45			○	
脱衣	7	22	28, 40（H850）	43			○	
休憩室1234	4, 13	21, 24	32（砂壁状）, 40（〃）	47			○	
トレーニングルーム	16	22	32	43	○		○	
更衣室1・2	9	19	32	49			○	
便所1・2	7	19	32	43			○	
ラウンジ	16	22	32	43	○		○	
廊下	9	22	32	43			○	
							○	
創作室1・2	7	19	32	43	○		○	
電気炉室	12	20	28	50			○	
廊下	7	19	32	43			○	
共通　便所（男・女）	7	19	28	49			○	
倉庫1・2・3・4・6・5	8	19	28, 32（倉庫2,3）	49			○	
階段室（メンテナンス）	7	19	28, 39	49			○	
身障者便所	7	19	28	49			○	
機械室1・2（1階）	11	20	30	53				
サウナ機械室（2階）	11（アスファルト防水）	20	30	48				
R階機械室	15	23						
ファン室1・2	15（アスファルト防水）	23	30	48				
DS	15	23	30	48				

特記事項

（内装認定番号）

材料	区分	番号	備考
石こうボード（t=9.5）	準不燃	第2015・2018号	
石こうボード（t=12.5）	不燃	第1003号	
不燃石こうボード（t=9.5）	不燃	第1004号	
化粧石こうボード（t=9.5）	準不燃	第2016号	
吸音化粧石こうボード（t=9.5）	準不燃	第2014号	
ロックウール吸音板（t=9, 12）	不燃	第1021号	（岩綿吸音板）
けい酸カルシウム板（t=6.0）	不燃	第1001号	
ビニールクロス張（1級品下地不燃）	不燃壁装材料	第0005号	
ビニールクロス張（2級品下地準不燃）	準不燃壁装材料	第0003号	
クロス張（1級品下地不燃）	不燃壁装材料	第0002号	
クロス張（2級品下地準不燃）	準不燃壁装材料	第0002号	
天然木練付シート	準不燃壁装材料	第0001号	
グラスウール	不燃	第1036号	
強化繊維石コウボード	不燃	第1424号	
石コウボード（t=9.5+12.5両面）	防火	第0184号	（間仕・LGS65以上）
けい酸カルシウム板（t=6+6両面）	遮	W1002号	（間仕・LGS65以上）耐火1時間
FGボード（FGB）	不燃	第1427号	
屋根　ロックウール吹付（ア）20		R-0203号	30分耐火（ア）30
鉄骨　梁	耐火	G-1090号	1時間耐火
シート状天然砕石装飾材（砂岩）	準不燃（個）	第2806号	

天井(H)	室名	床(H)(FL±)	備考
2500	女子更衣室	±0	
2500	湯沸かし室	±0	
2500	BM書庫	±0	スチール書架
	BM車庫	±0	
2500	廊下	±0	
	階段		
2650	EVホール	−150	
2500	ロビー	±0	TEL台
2500	受け付け	±0	カウンター
2500	事務室	±0	行事用ホワイトボード
2400	職員休憩室	+150	押入
2600	リラックスルーム	±0	棚
2400	自販機コーナー2	±0	
2700	大広間	+100	
3000	ステージ	+350	吊りバトン（手動）
2500	パントリー	+100	流し台，吊戸棚，水切棚
2500	倉庫5	+100	
2500	踏込み	±0	
2500	前室	+100	
図示	浴室1（洋風）	±0	
2500	脱衣1	±0	脱衣棚
2500	洗面1	±0	洗面カウンター
2500	前室1	±0	洗面カウンター
2400	便所1	−50	
図示	浴室2（和風）	±0	
2500	脱衣2	±0	脱衣棚
2500	洗面2	±0	洗面カウンター
2500	前室2	±0	洗面カウンター
2400	便所2	−50	
2500	特浴	±0 +450	手スリ，洗面カウンター，脱衣棚，[illegible]
2500	脱衣	±0	脱衣棚，洗面カウンタ
2500/2600	休憩室1・2・3・4	+100	
3000	トレーニングルーム	±0	
2500	更衣室1・2	±0	
2400	便所1・2	−50	
3000	ラウンジ	±0	
2500	廊下	±0	
2500	創作室1・2	±0	棚・流し台
2500	電気炉室	±0	
2500	廊下	±0	
2400	便所（男・女）	±0(1F), ±0(2F)	洗面カウンター
2500	倉庫1・2・3・4・6	±0	
	階段室（メンテナンス）		
2400	身障者便所	±0	
直天	機械室1・2（1階）	−500	
直天	サウナ機械室(2F)	±0	
	R階機械室	+2450	
	ファン室12	±0	
	DS		

凡例

記号	意味	記号	意味	記号	意味	記号	意味
OP	油性調合ペイント	AE	アクリル樹脂エナメル	S	鉄骨	TB	テラゾーブロック
SOP	合成樹脂調合ペイント	FP	フタル酸樹脂エナメル	LGS	軽量鉄骨	A	暗幕
AEP	アクリル系エマルジョンペイント	PP	ポリウレタン樹脂ペイント	CB	コンクリートブロック	B	ブラインド
EP	酢ビ系エマルジョンペイント	WX	ワックス仕上	ALC	軽量気泡コンクリート	C	カーテン
OS	オイルステイン	HL	ヘアライン仕上	LC	軽量コンクリート	WB	ホワイトボード（行事用共）
OSW	オイルステインワックス	BA	鏡面仕上げ	W	木造	NB	掲示板
OSV	オイルステインワニス	RC	鉄筋コンクリート	PB	石コウボード		
CL	クリヤーラッカー			FB	平鋼		
VP	塩化ビニール樹脂エナメル			PL	ピクチャーレール		

DATE

(仮)栗野町総合福祉施設新築工事　(本体建築)

DR.NO. 97—8

仕上表　(2)

SCALE 1/100

一級建築士事務所　東京都登録 第4539号　一級建築士登録 第210472[illegible]

株式会社 [illegible]山設計　久寿米木 康宣

東京都千代田区[illegible]1丁目2番2号 日貿ビル　TEL 03(3292)35[illegible]

AP　CH　DR

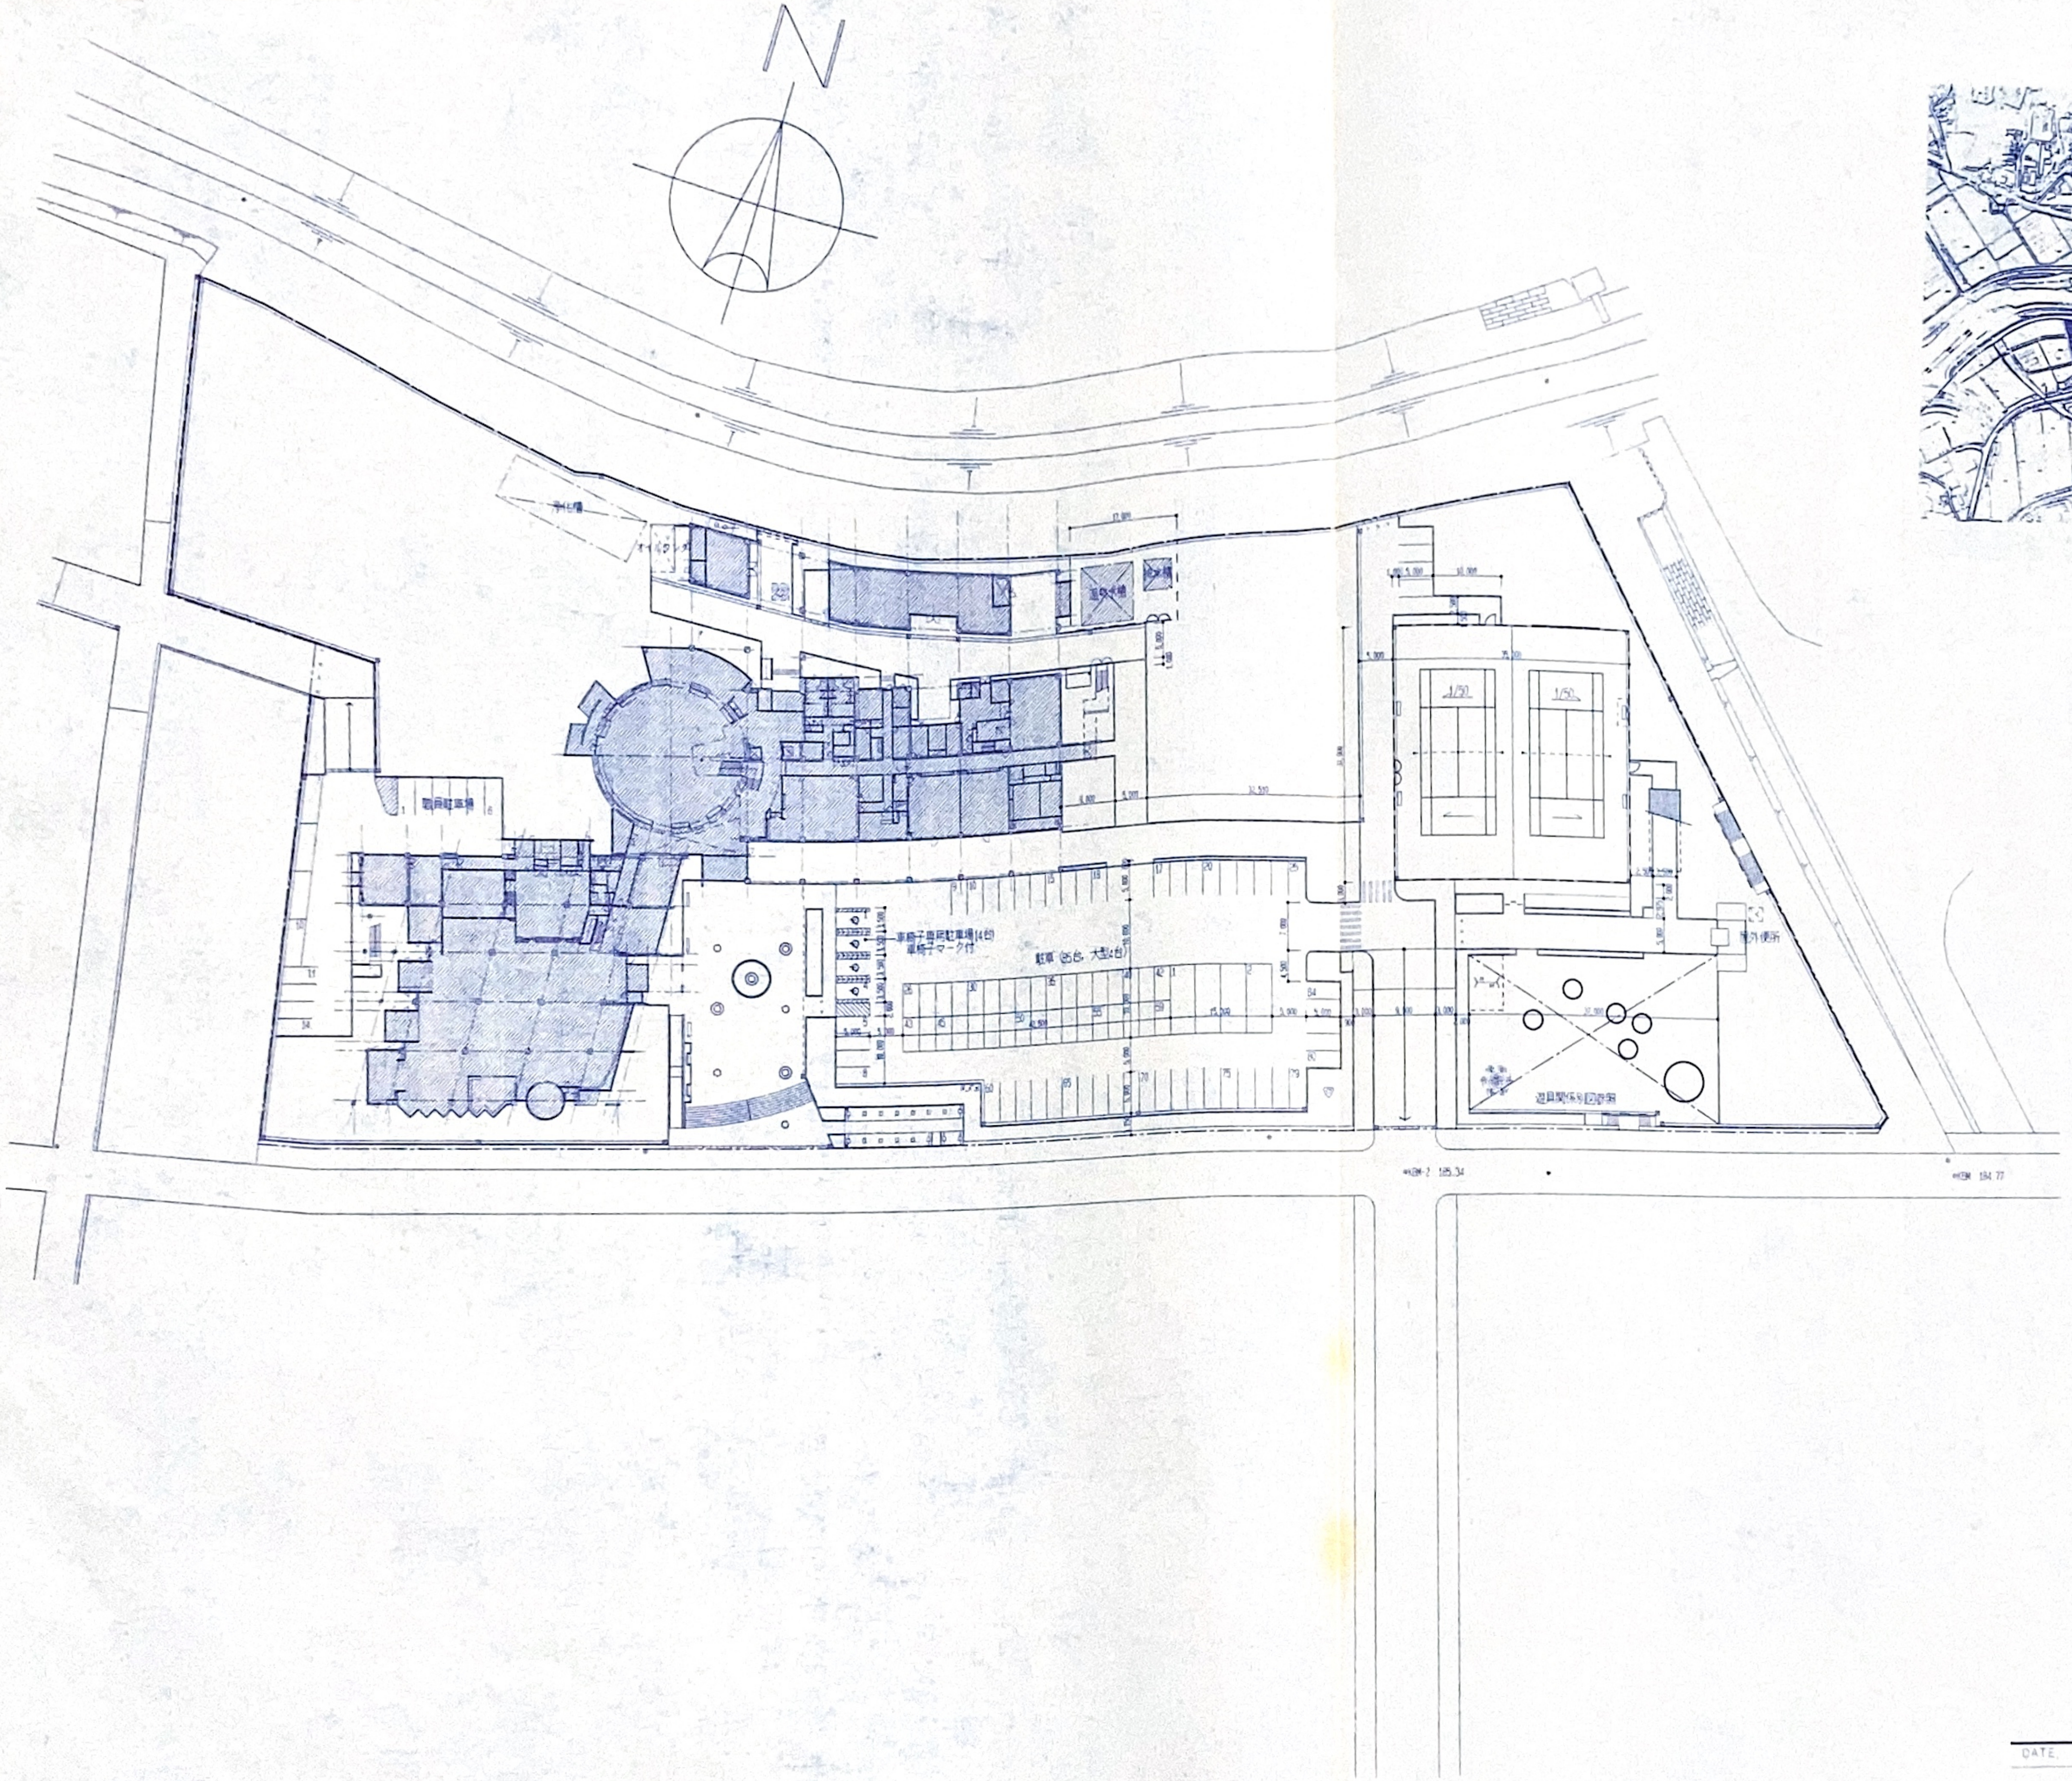

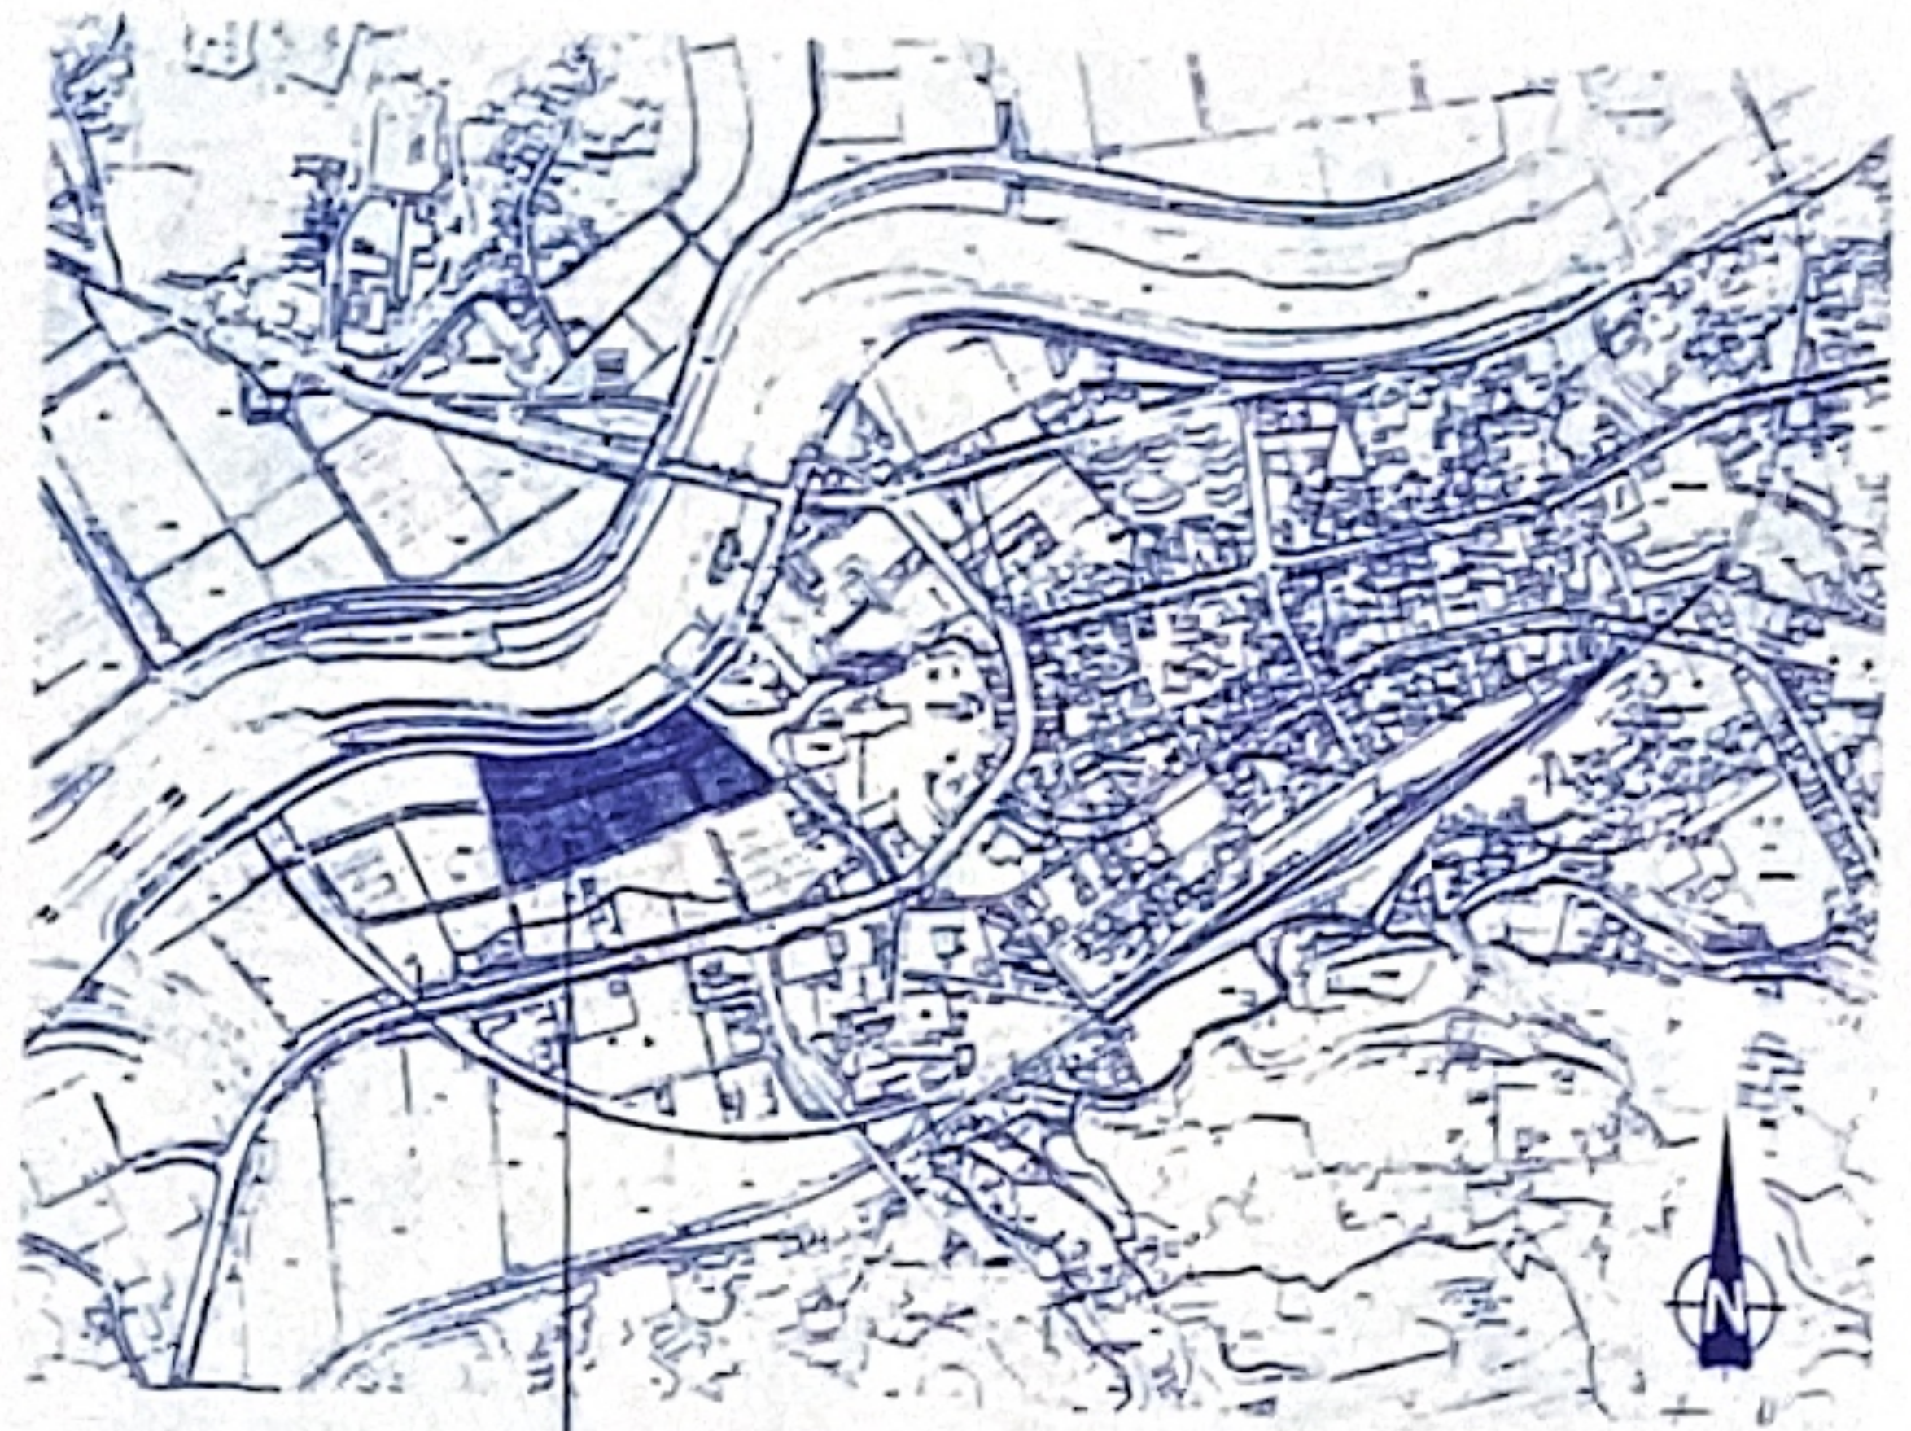

附近見取図

申請地：姶良郡栗野町大字米永字宮脇・坂本

DATE	（仮）栗野町総合福祉施設新築工事　（本体建築）	DR NO 97 — 9
	配置図	SCALE 1/500
	一級建築士事務所　東京都登録 第4539号　一級建築士登録 第210472号 株式会社　楠山設計　久野木大(?) 東京都千代田区猿楽町1丁目2番2号日貿ビル　TEL 03 (3292) 3571(代)	AP　CH　DR

凡例

▨	H=2,000（ピット底：厚100砕石敷）	
▨	H=2,000（ピット底：厚100砕石敷）	
▨	H=1,500（ピット底：厚100砕石敷）	
Ⓐ	点検タラップ（3段）	16ケ
Ⓑ	点検タラップ（5段）	1ケ
Ⓒ ☒	人通口（W600×H500）	8ケ
□	床下点検口（□600）	17ケ

（仮）関野町総合福祉施設新築工事（本体建築）設計図
DR. NO. 97-10

地下ピット伏図
SCALE 1/200

一級建築士事務所　東京都登録　第4539号　一級建築士登録　第210472号
株式会社　横山設計　久寿米木　康直
東京都千代田区鍛冶町1丁目2番2号　E東ビル　TEL. 03（3292）35
AP.　CH.　DR.

機械室基礎リスト		
①	3,000×1,600×300H	1ヶ
②	1,900×600×300H	1ヶ
	600×600×300H	1ヶ
③	2,900×1,000×150H	3ヶ
④	500×500×150H	8ヶ
⑤	1500×650×150H	1ヶ
A-1	タラップ（8-32-1）DW機械室	2箇
	マシンハッチ（800×1600）SUS製	1ヶ
□	床下点検口（□600）	17ヶ

（仮）栗野町総合福祉施設　新築工事（本体建築）設計図　DR. NO. 97-11

1 階 平 面 図　SCALE 1/200

一級建築士事務所　東京都登録　第4539号　一級建築士登録　第210472号
株 式 会 社　楠 山 設 計　久寿米木　康宣
東京都千代田区[illegible]町1丁目2番2号　[illegible]ビル TEL. 03（3292）3571（代）

AP.　CH.　DR.

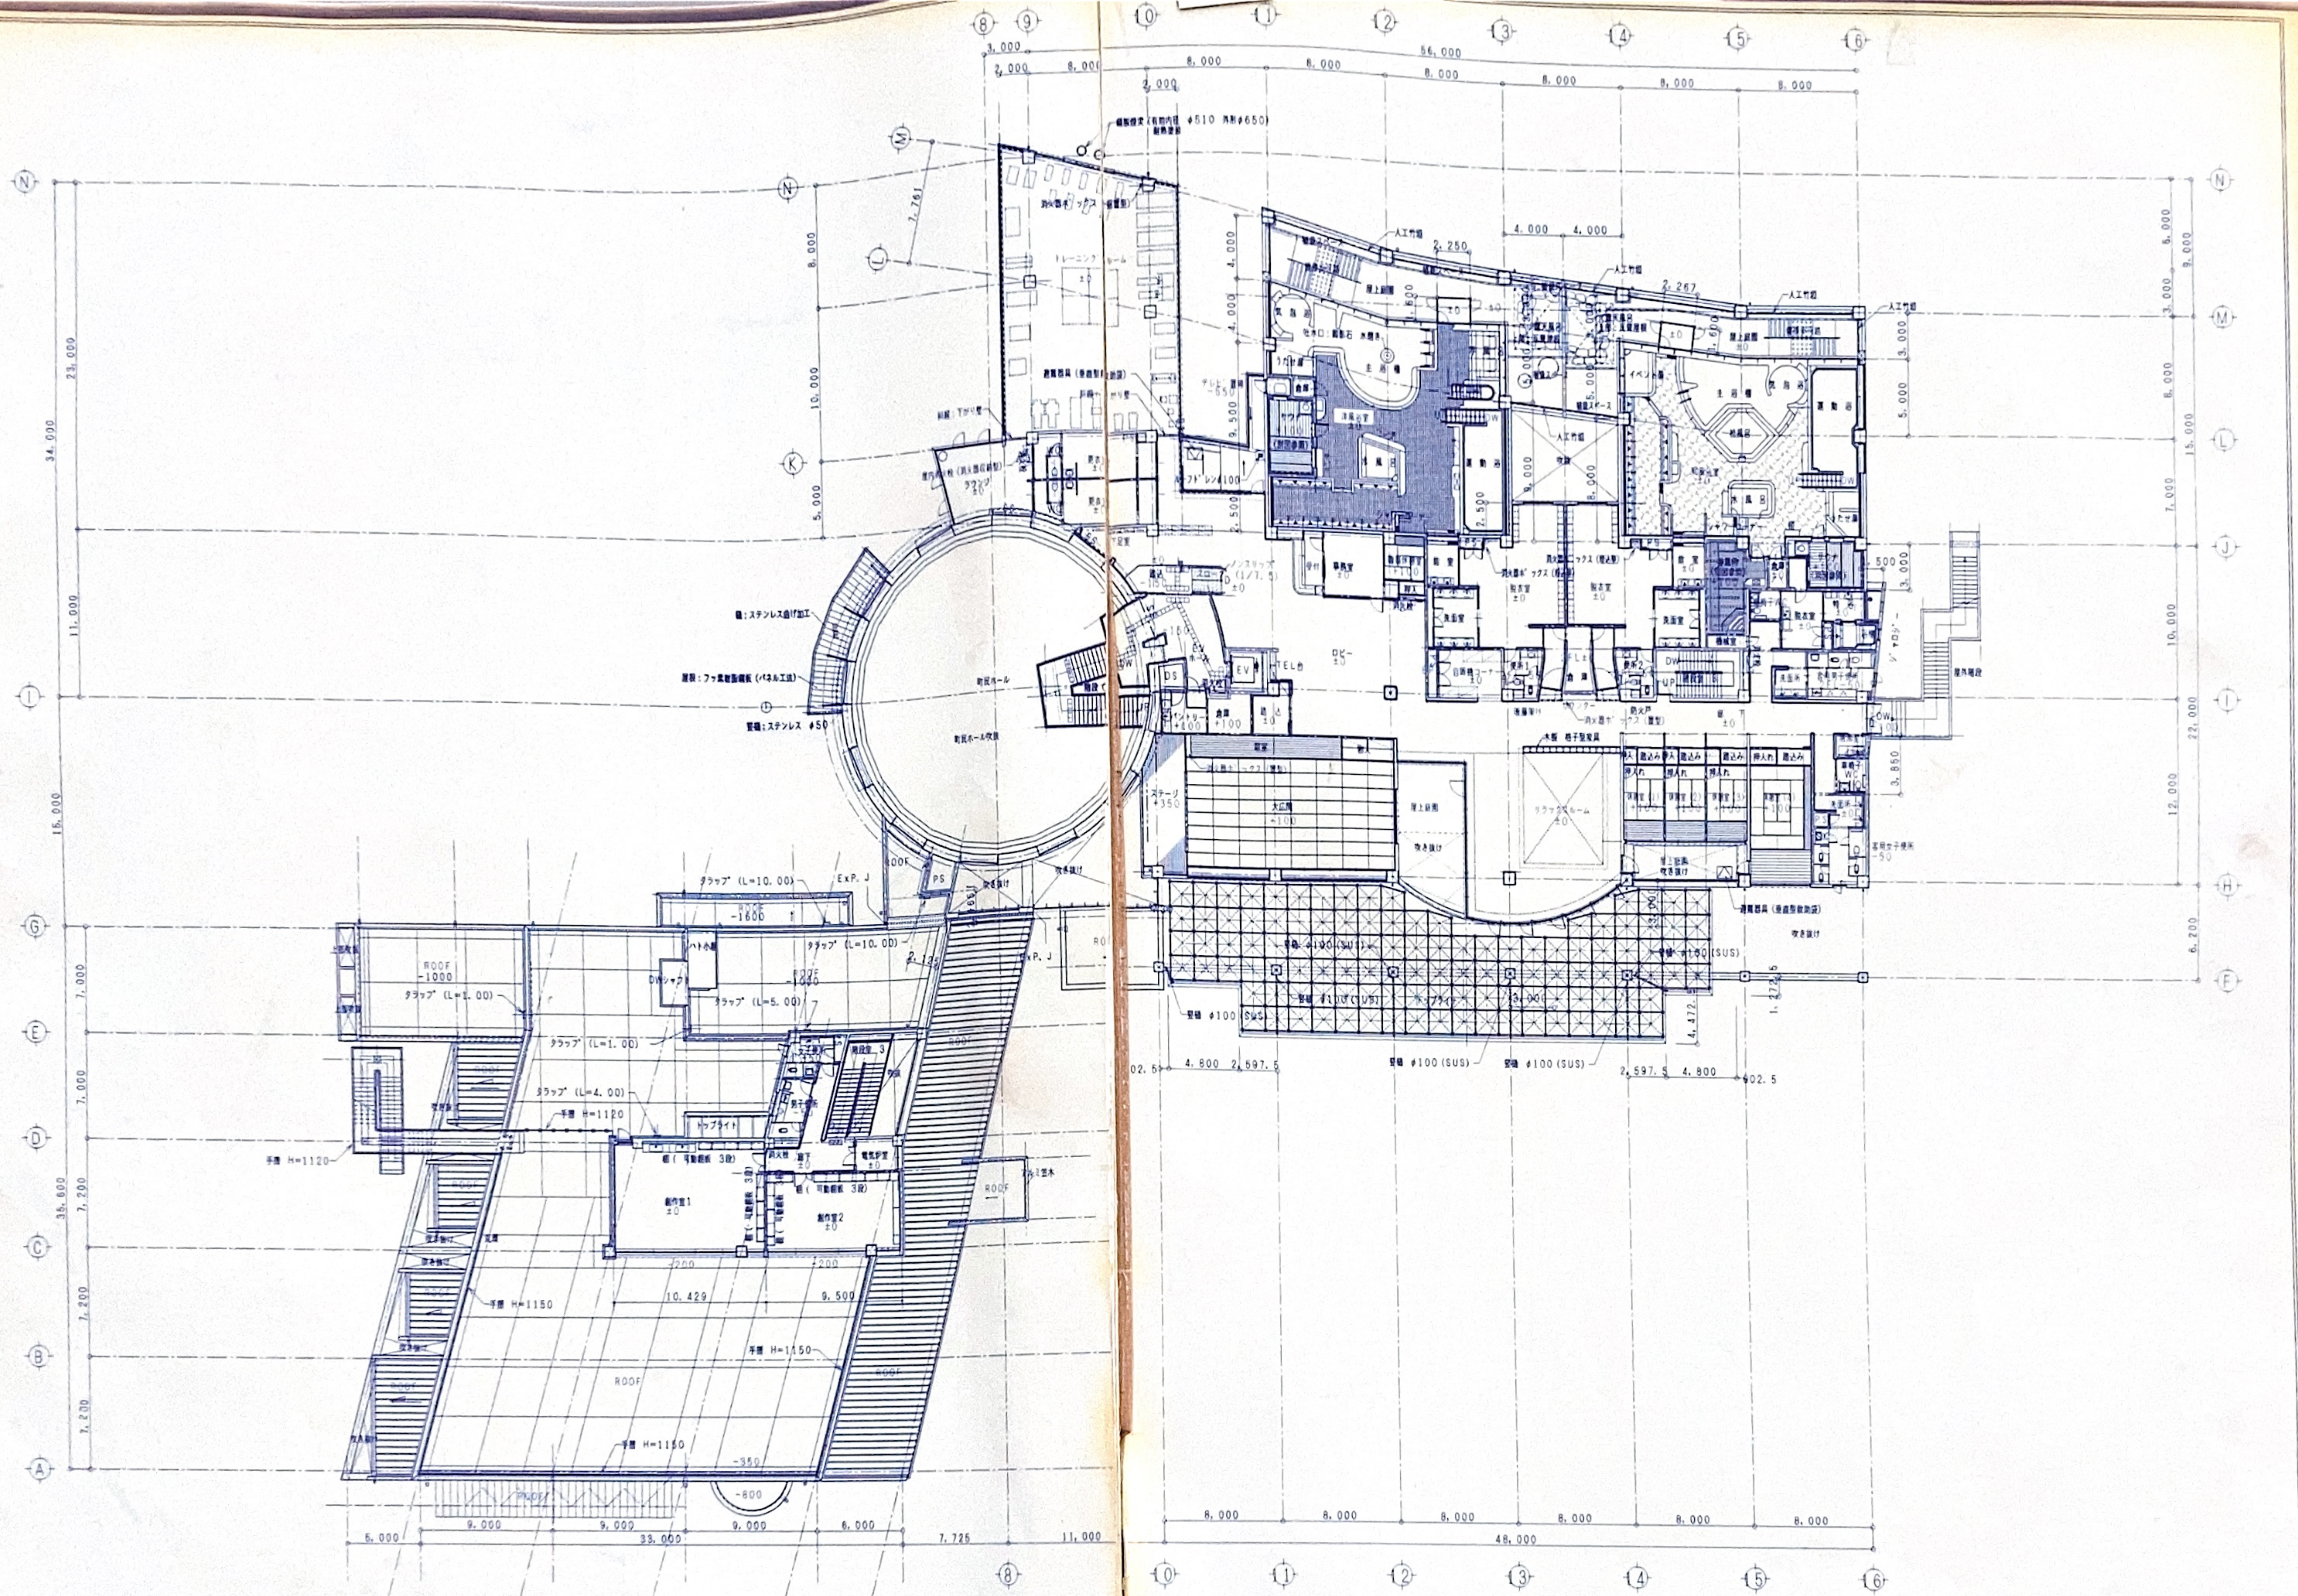

（仮）栗野町総合福祉施設　新築工事（本体建築）設計図

DR. NO. 97-12

2 階 平 面 図

SCALE 1/200

一級建築士事務所　東京都登録 第4539号　一級建築士登録 第210472号
株式会社 楠山設計　久寿米木 康富
東京都千代田区鍛冶町1丁目2番2号　日貿ビル TEL. 03（3292）3571（代）

AP.　CH.　DR.

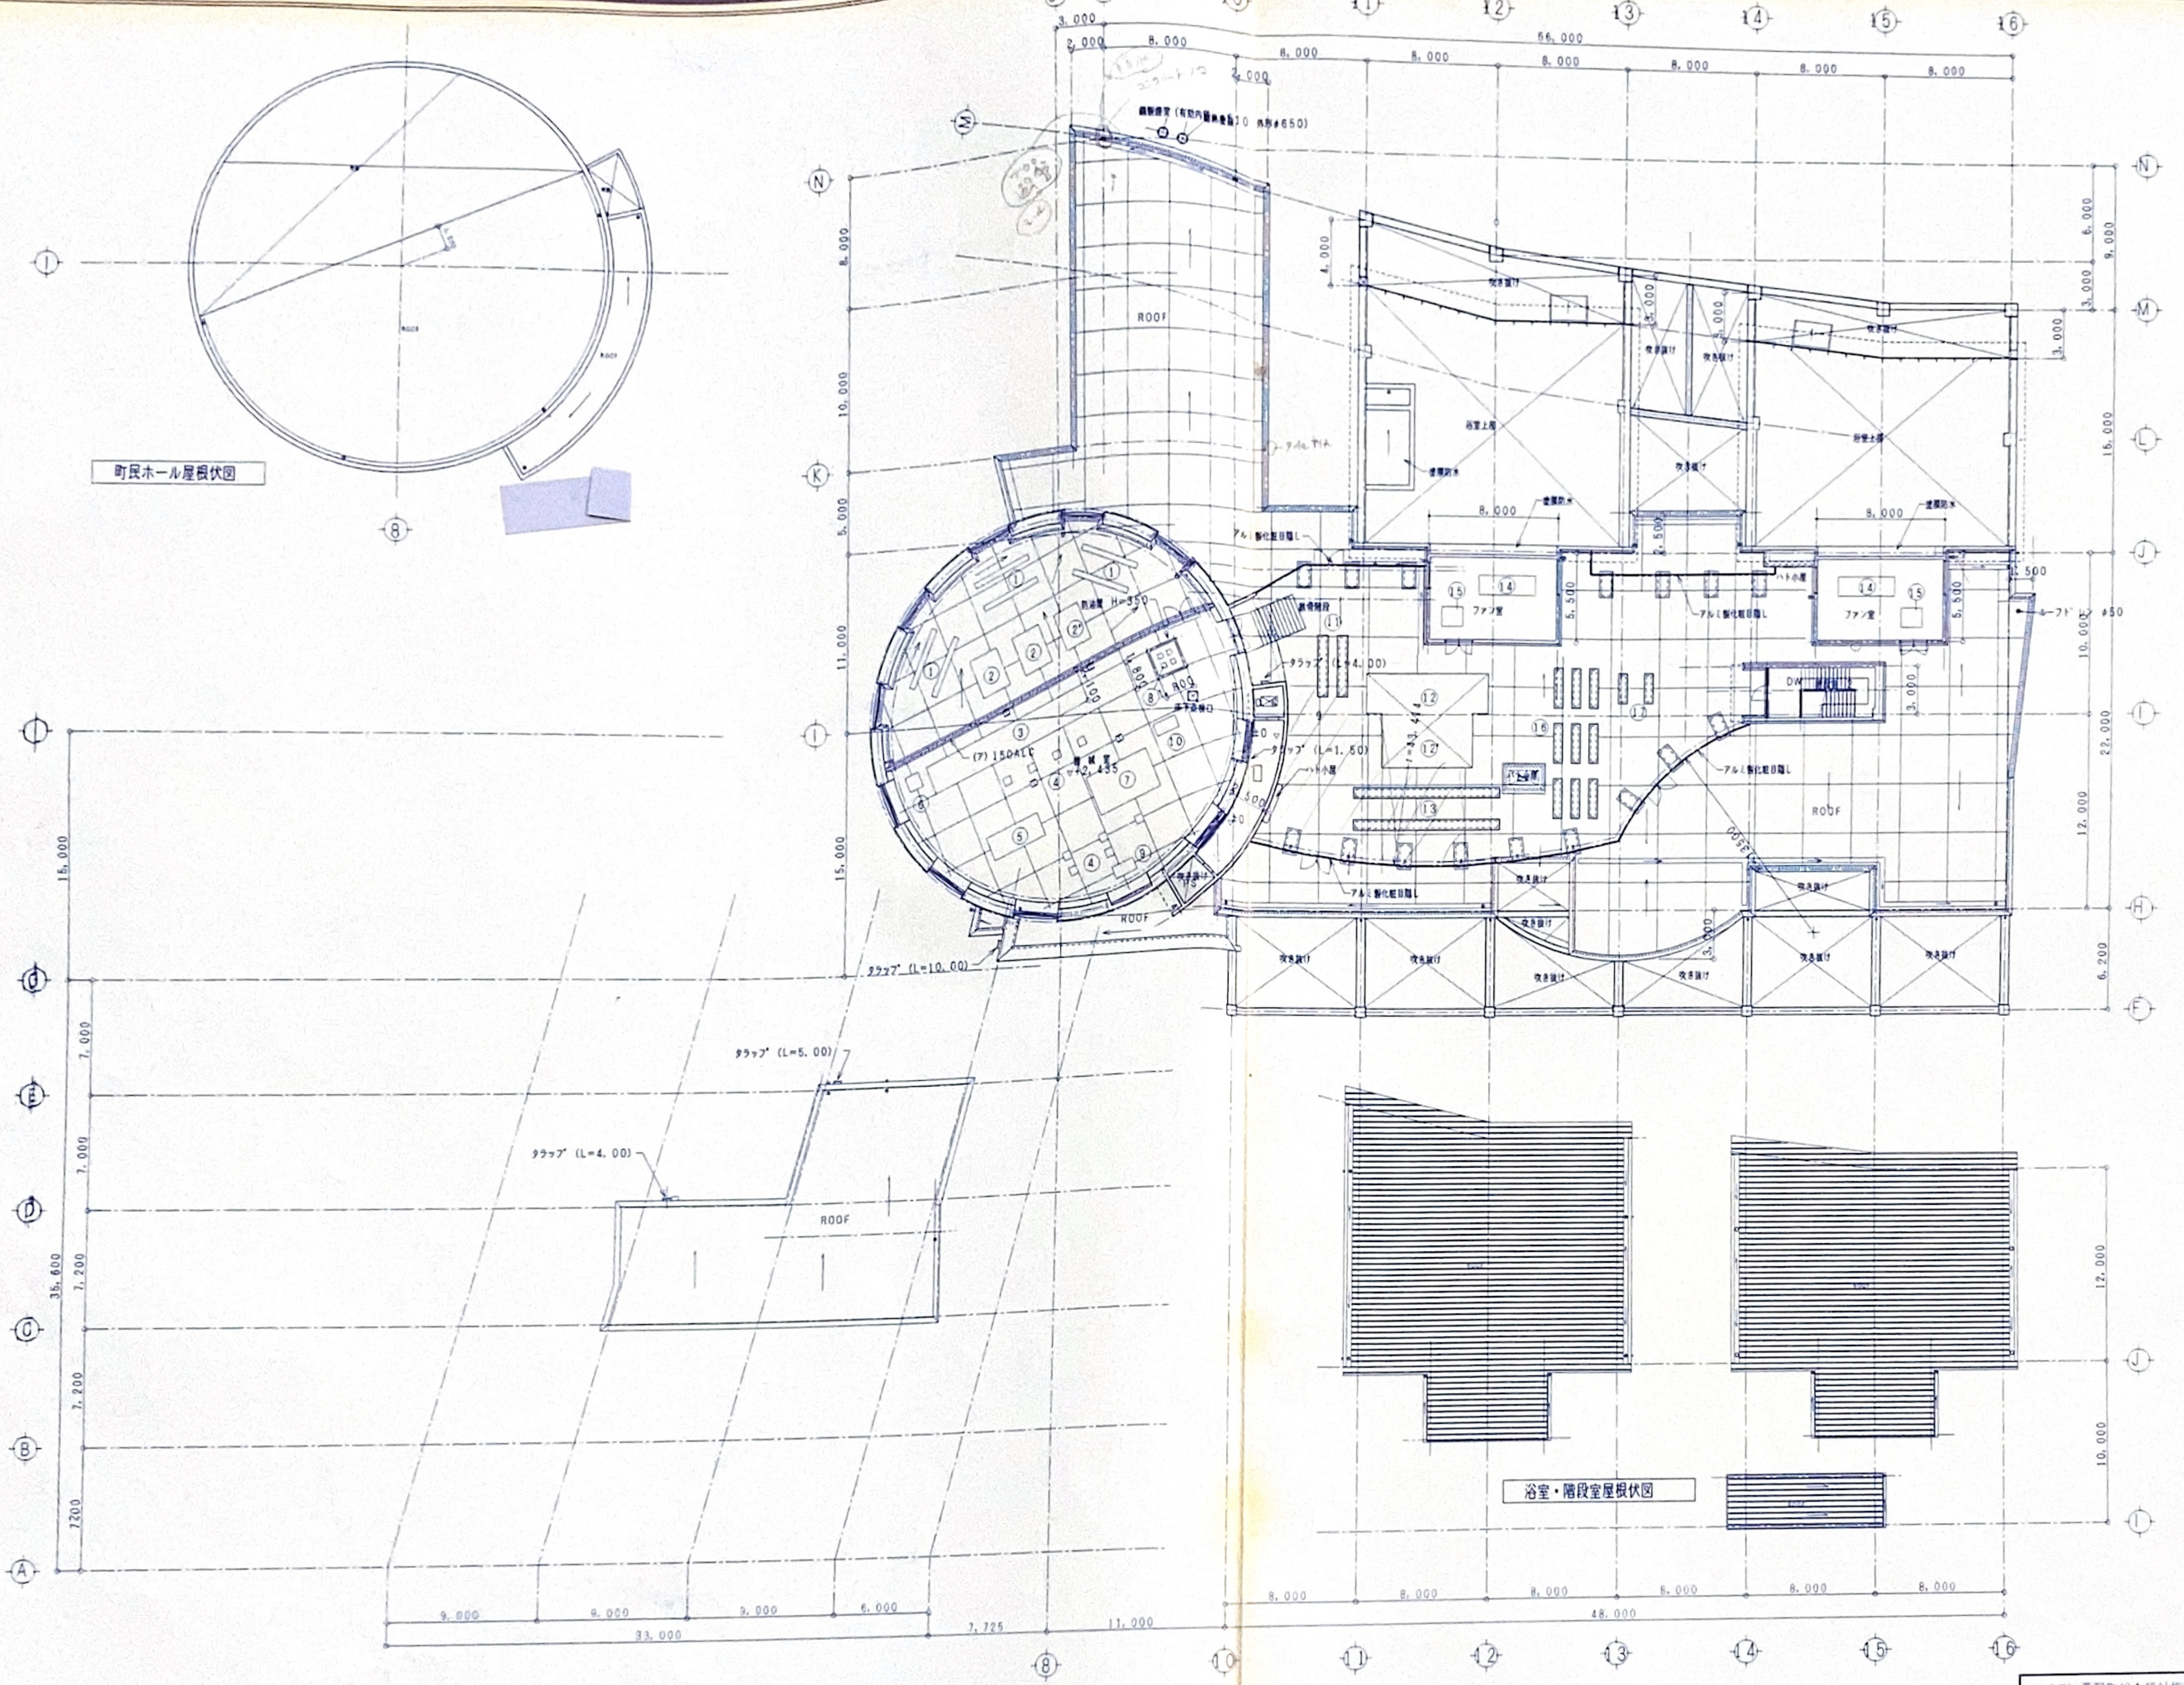

機械基礎リスト		
①	3,800×350×500H	6ヶ
②	2,500×1,900×150H	2ヶ
②'	2,400×1,700×150H	1ヶ
③	14,000×1,500×150H	1ヶ
④	400×400×150H	9ヶ
⑤	3,550×1,425×200H	1ヶ
⑥	910×845×150H	1ヶ
⑦	4,100×2,500×200H	1ヶ
⑧	300×300×350H	4ヶ
⑨	1,450×750×150H	1ヶ
⑩	1,400×500×150H	1ヶ
⑪	3,720×640×500H	2ヶ
⑫	7,500×2,435×150H	1ヶ
⑫'	5,600×3,800×150H	1ヶ
⑬	9,040×640×500H	2ヶ
⑭	3,600×1,200×150H	2ヶ
⑮	1,300×1,200×150H	2ヶ
⑯	2,440×540×500H	9ヶ
⑰	1,840×540×500H	2ヶ

（仮）粟野町総合福祉施設　新築工事（本体建築）設計図
DR. NO. 97-13
屋上伏せ図
SCALE 1/200
一級建築士事務所　東京都登録　第4539号　一級建築士登録　第210472号
株式会社　横山設計　久寿米木　康宣
東京都千代田区猿楽町1丁目2番2号　日貿ビル TEL. 03（3292）3571（代）
AP.　CH　DR.

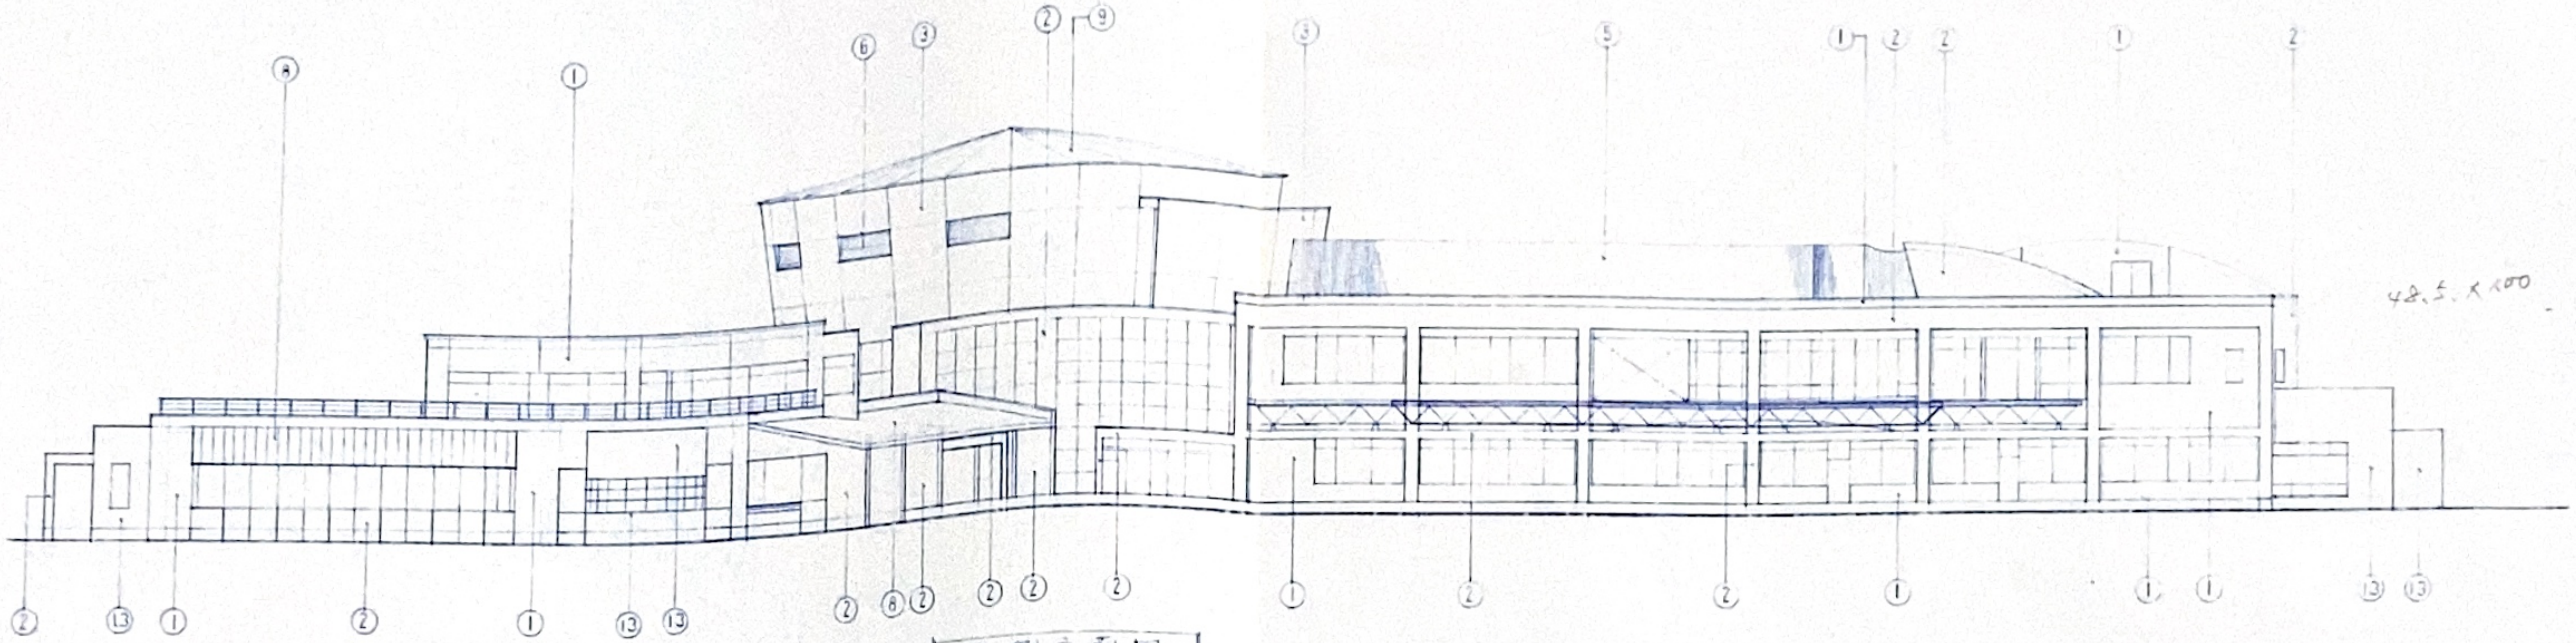

南側立面図

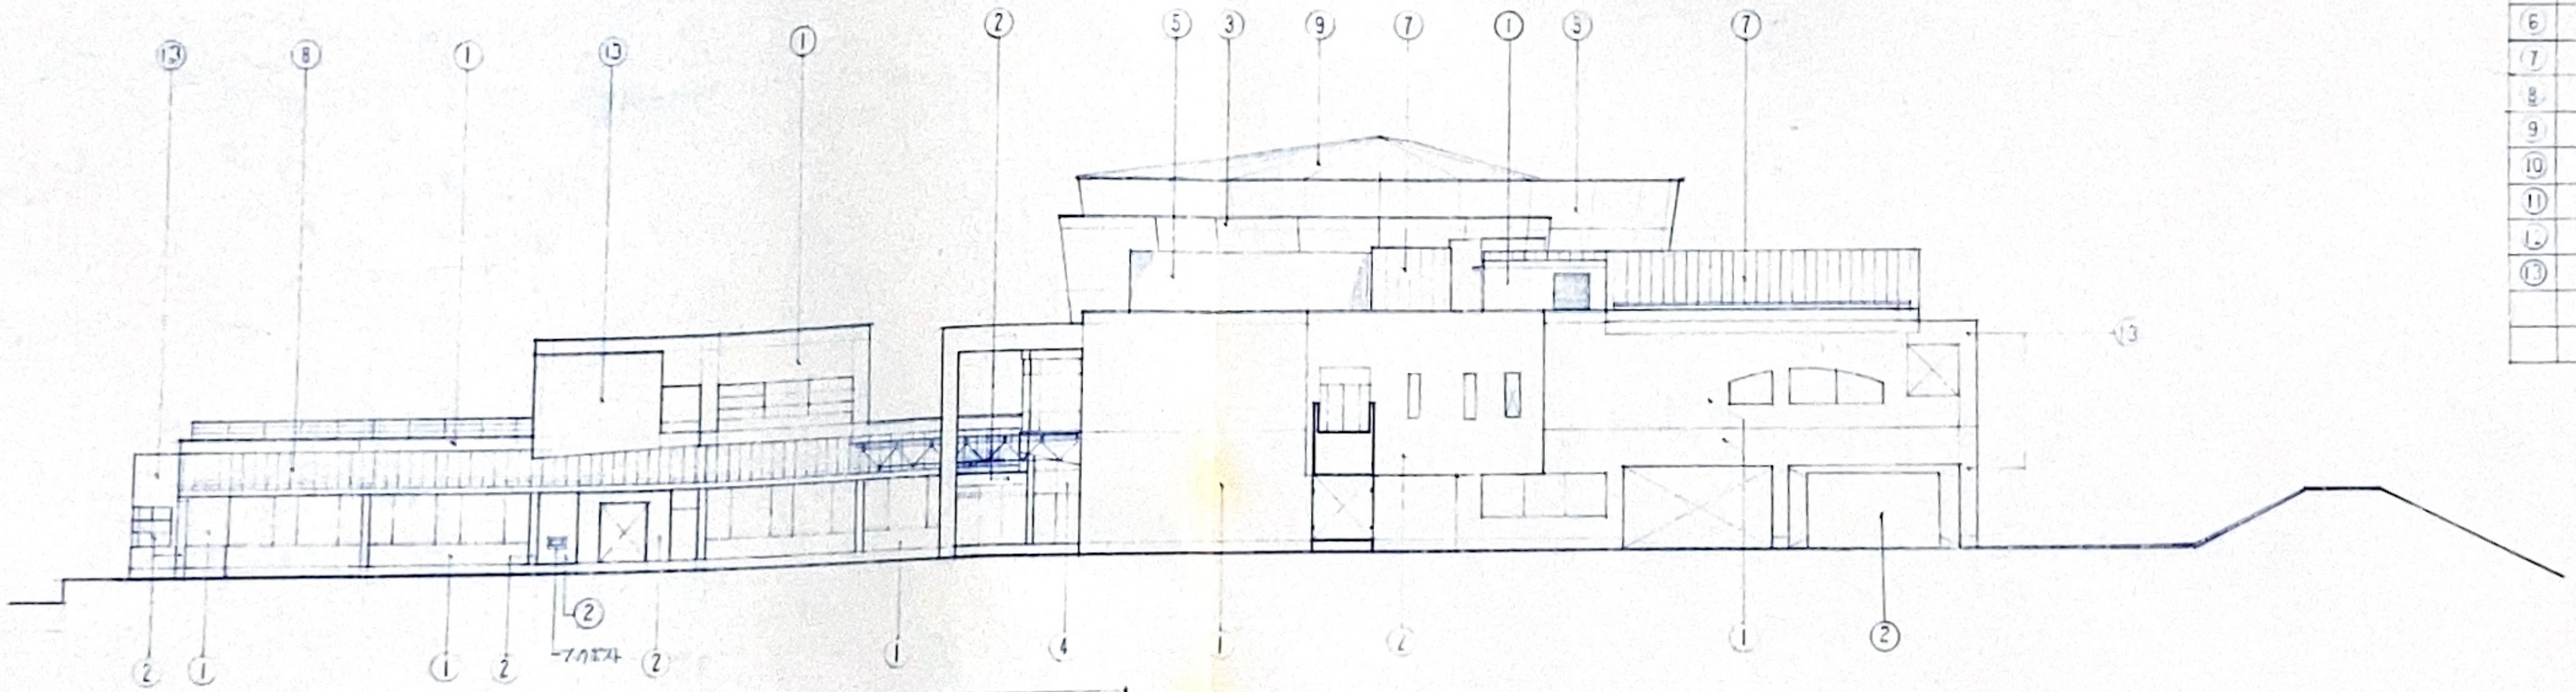

東側立面図

	凡 例
①	45二丁掛タイル貼
②	コンクリート打放し 浸透性吸水防止材塗
③	〃 撥水塗料吹付
④	カーテンウォール
⑤	白色レアルミ押出形材 H3500
⑥	アルミガラリ
⑦	フッ素樹脂.鋼板 ア0.4 瓦棒葺
⑧	〃 フラットパネル工法
⑨	〃 平葺
⑩	〃 ア1.0 加工 断熱パネル ア20 貼付
⑪	アルミパンチングメタル
⑫	ALC ア150
⑬	コンクリート打放し 吹付タイル

DATE	(仮)栗野町総合福祉施設新築工事 (本体建築) 設計図	DR NO. 17 −14
	立 面 図 (南側、東側)	SCALE 1/200
	一級建築士事務所 東京都登録第4539号 株式会社 楠 山 設 計 東京都千代田区猿楽町1丁目2番2号 日貿ビル	一級建築士登録第210472号 久寿米木 康宣 TEL 03(3292)3571 AP CH DR

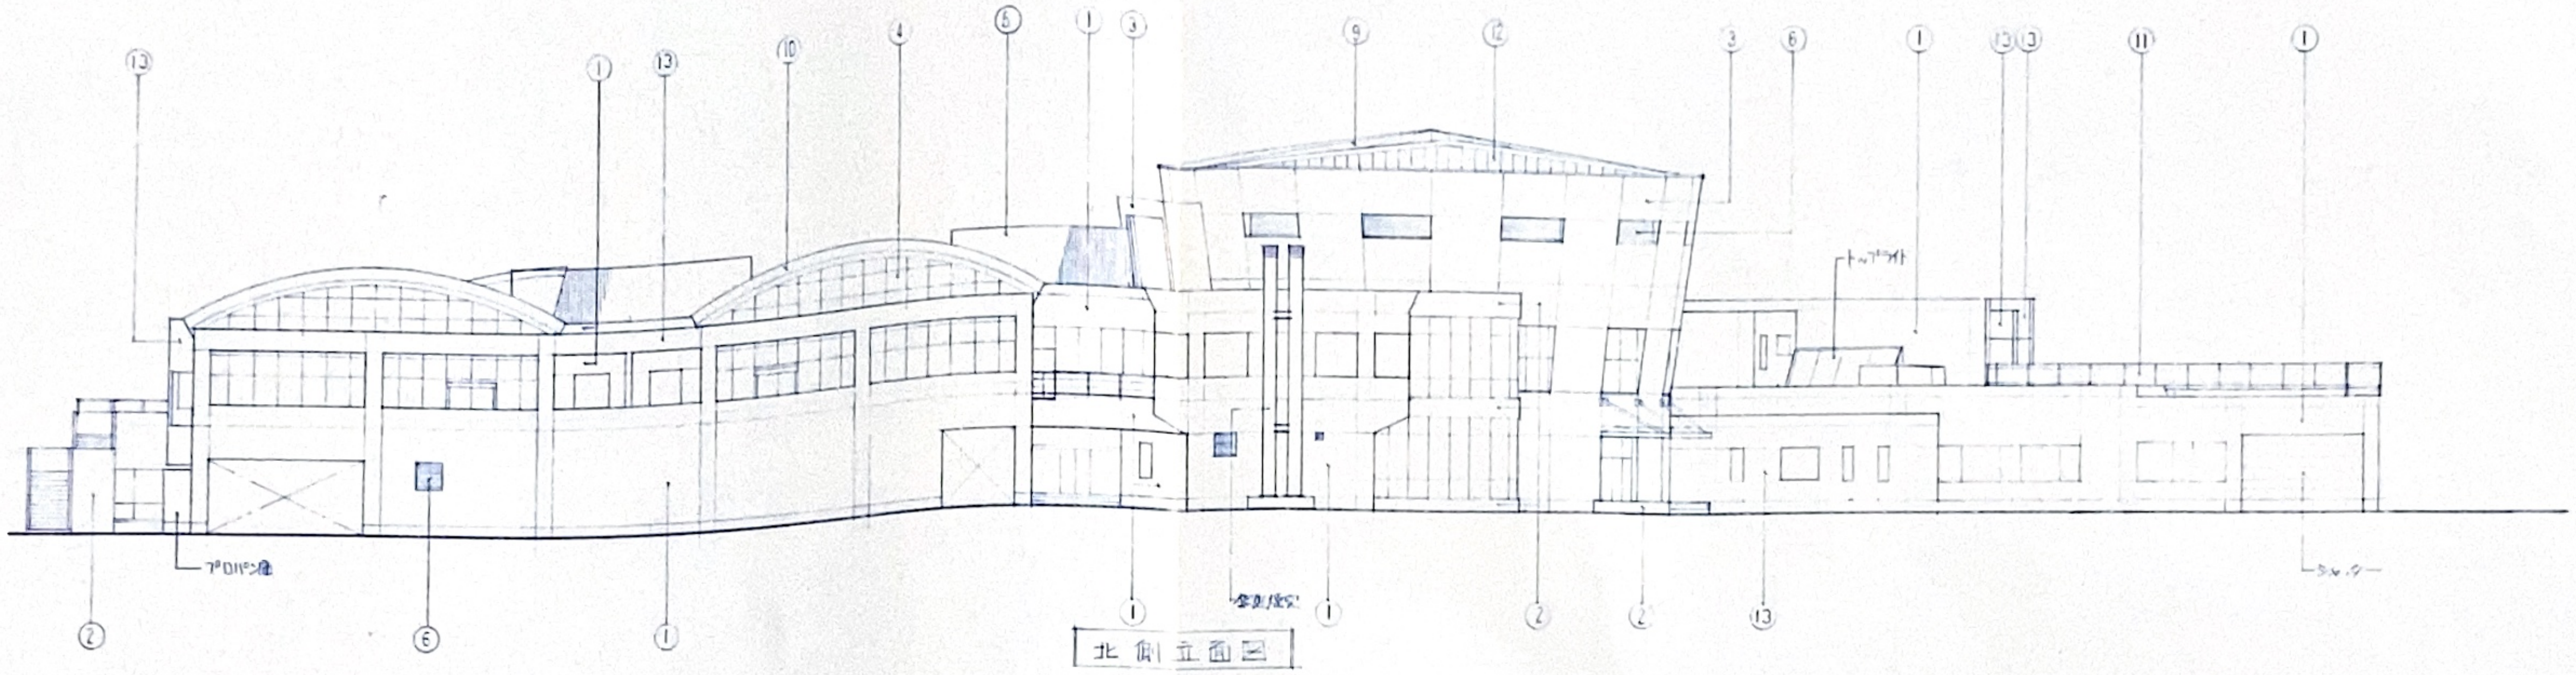

北側立面図

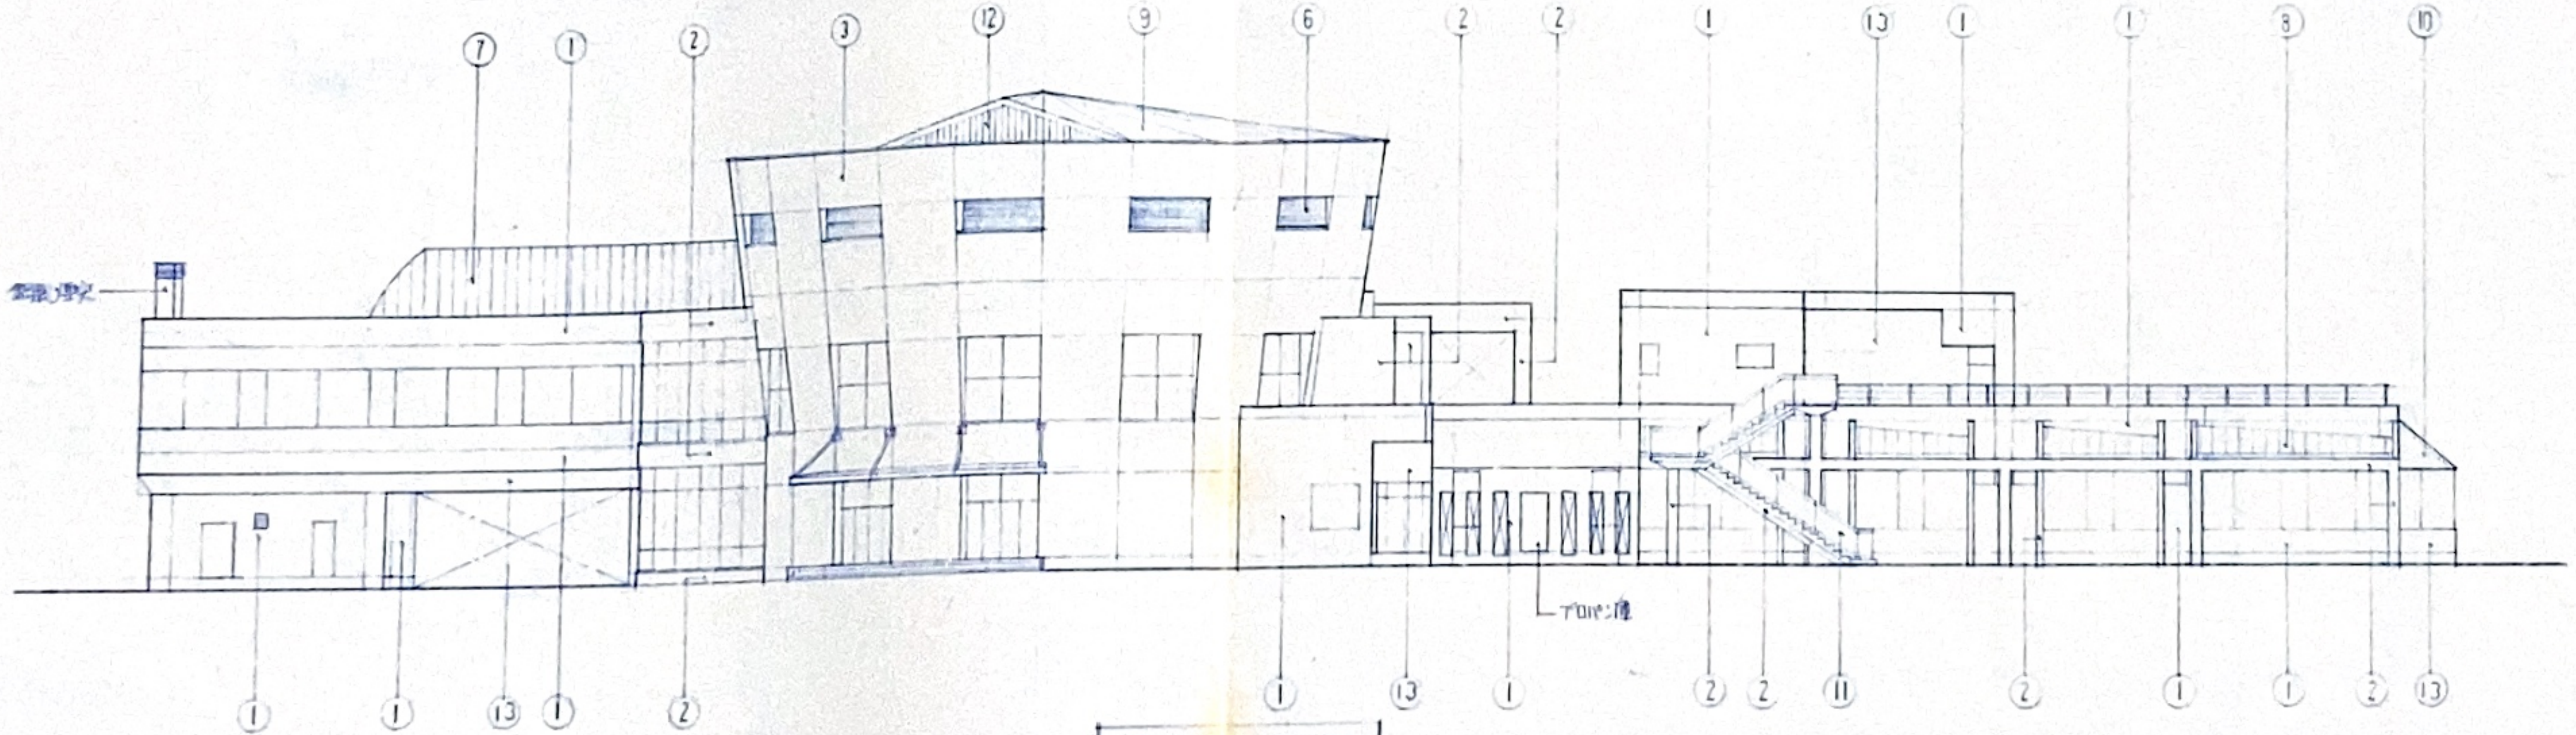

西側立面図

DATE	(仮)栗野町総合福祉施設新築工事 (本体建築) 設計図	DR NO 97 −15
	立面図(北側, 西側)	SCALE
	一級建築士事務所 東京都登録第4538号 株式会社 楠山設計 東京都千代田区猿楽町1丁目2番2号 日貿ビル	一級建築士登録第210472号 久寿米木 康 TEL 03(3292)357
		AP CH DR

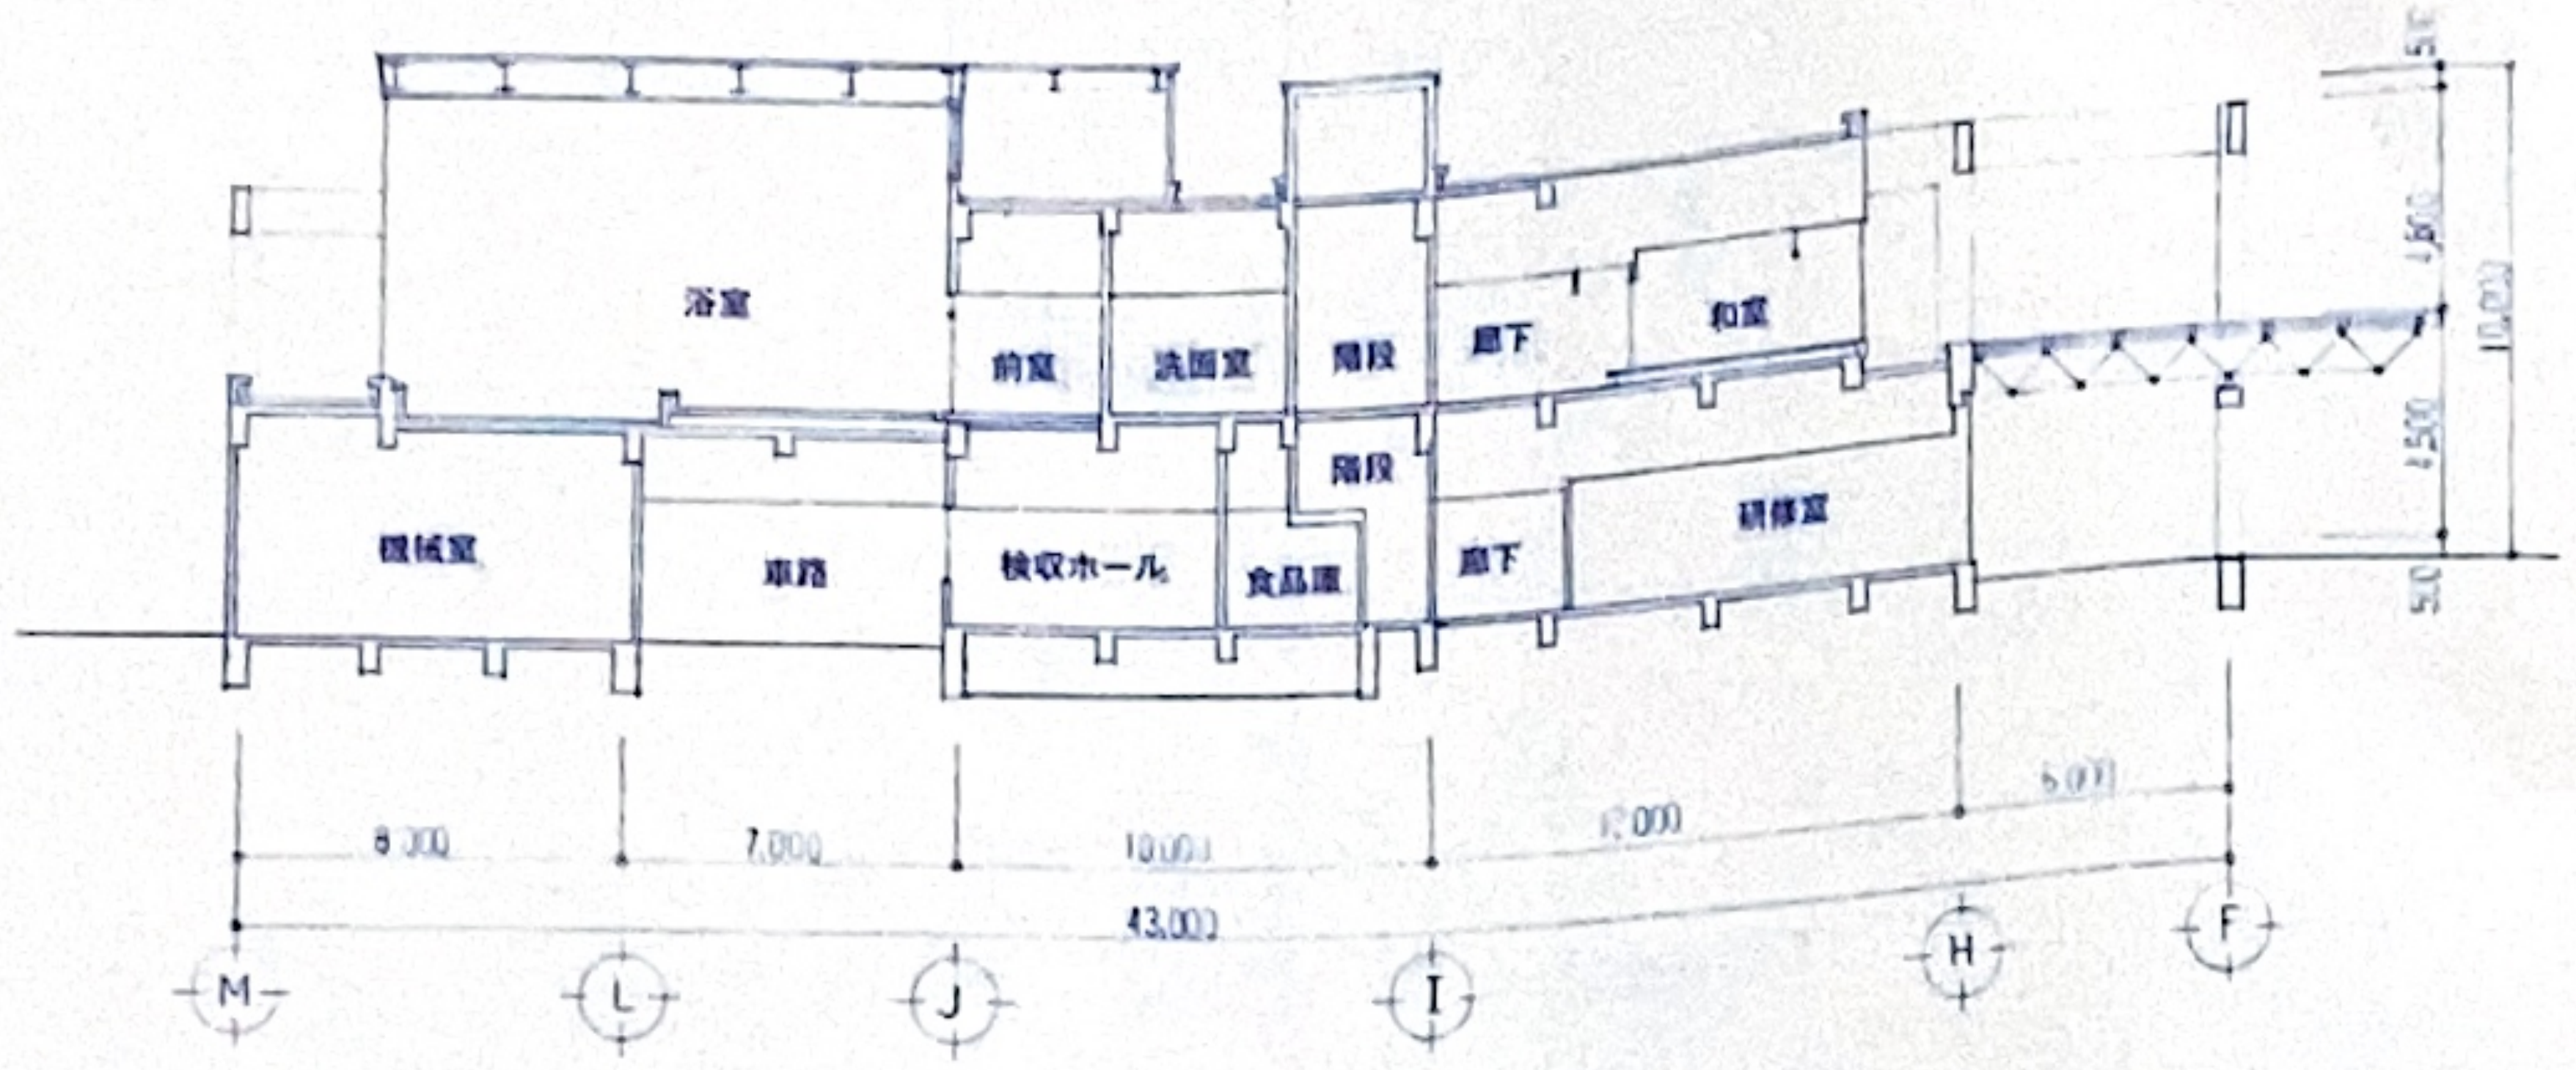

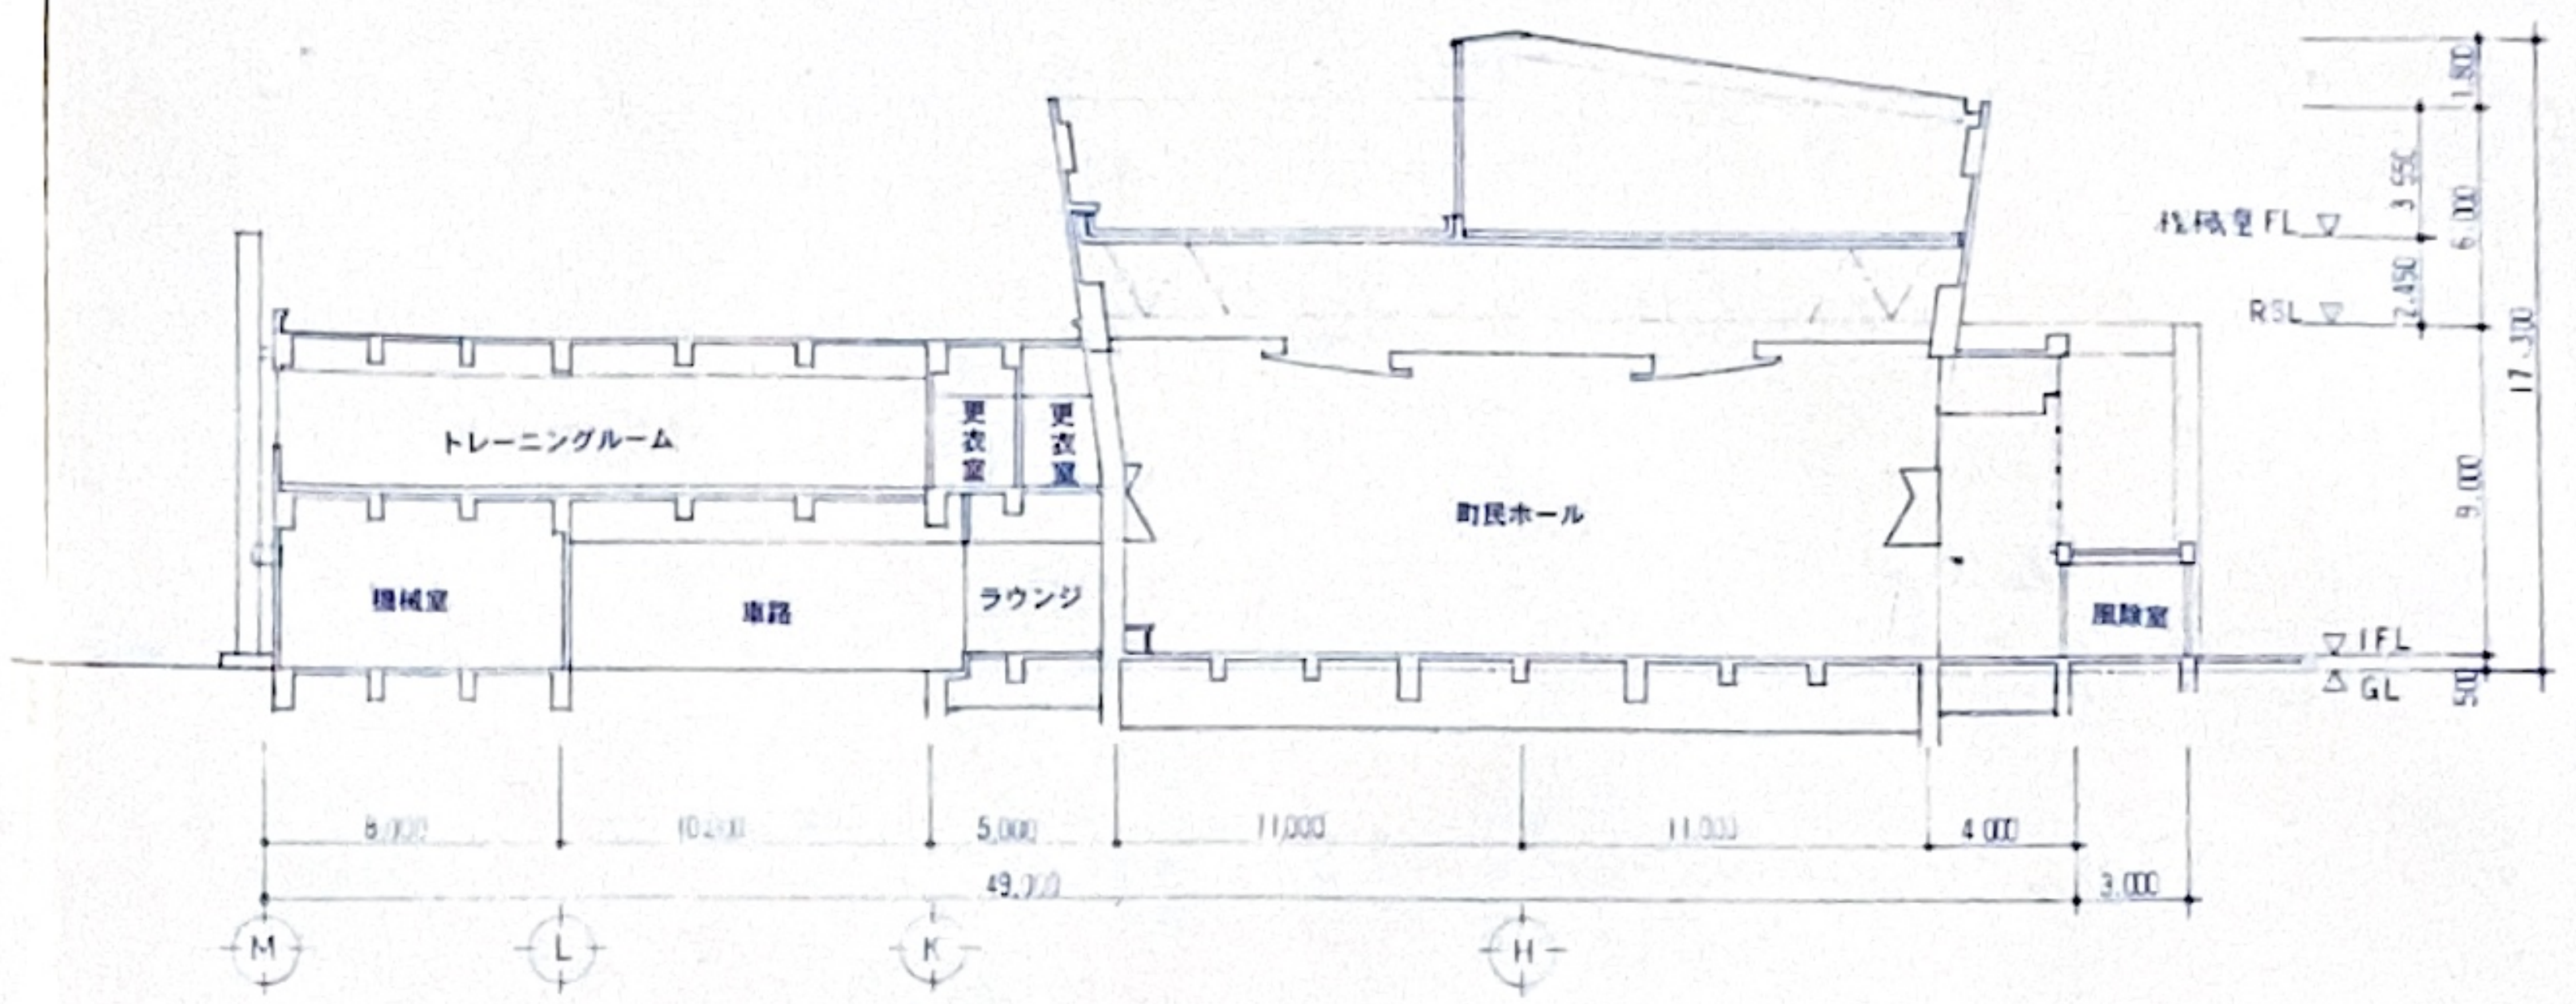

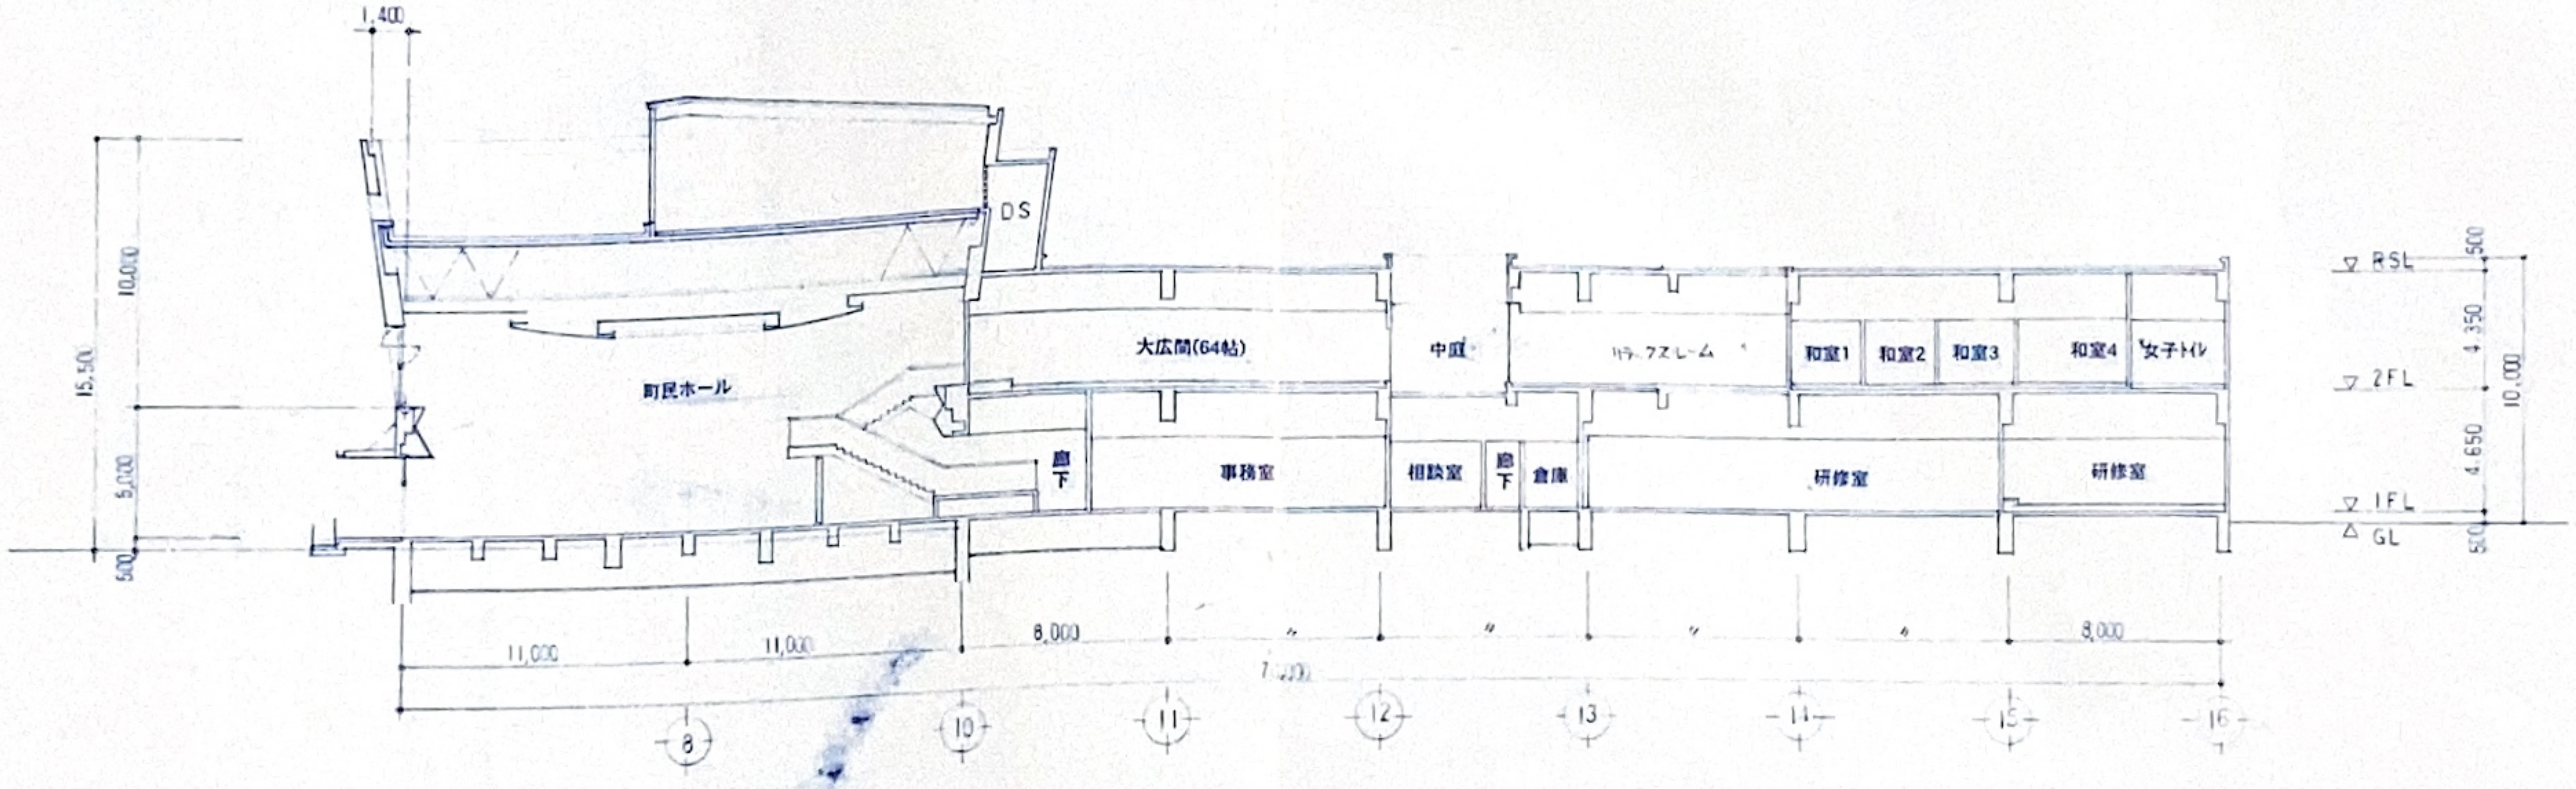

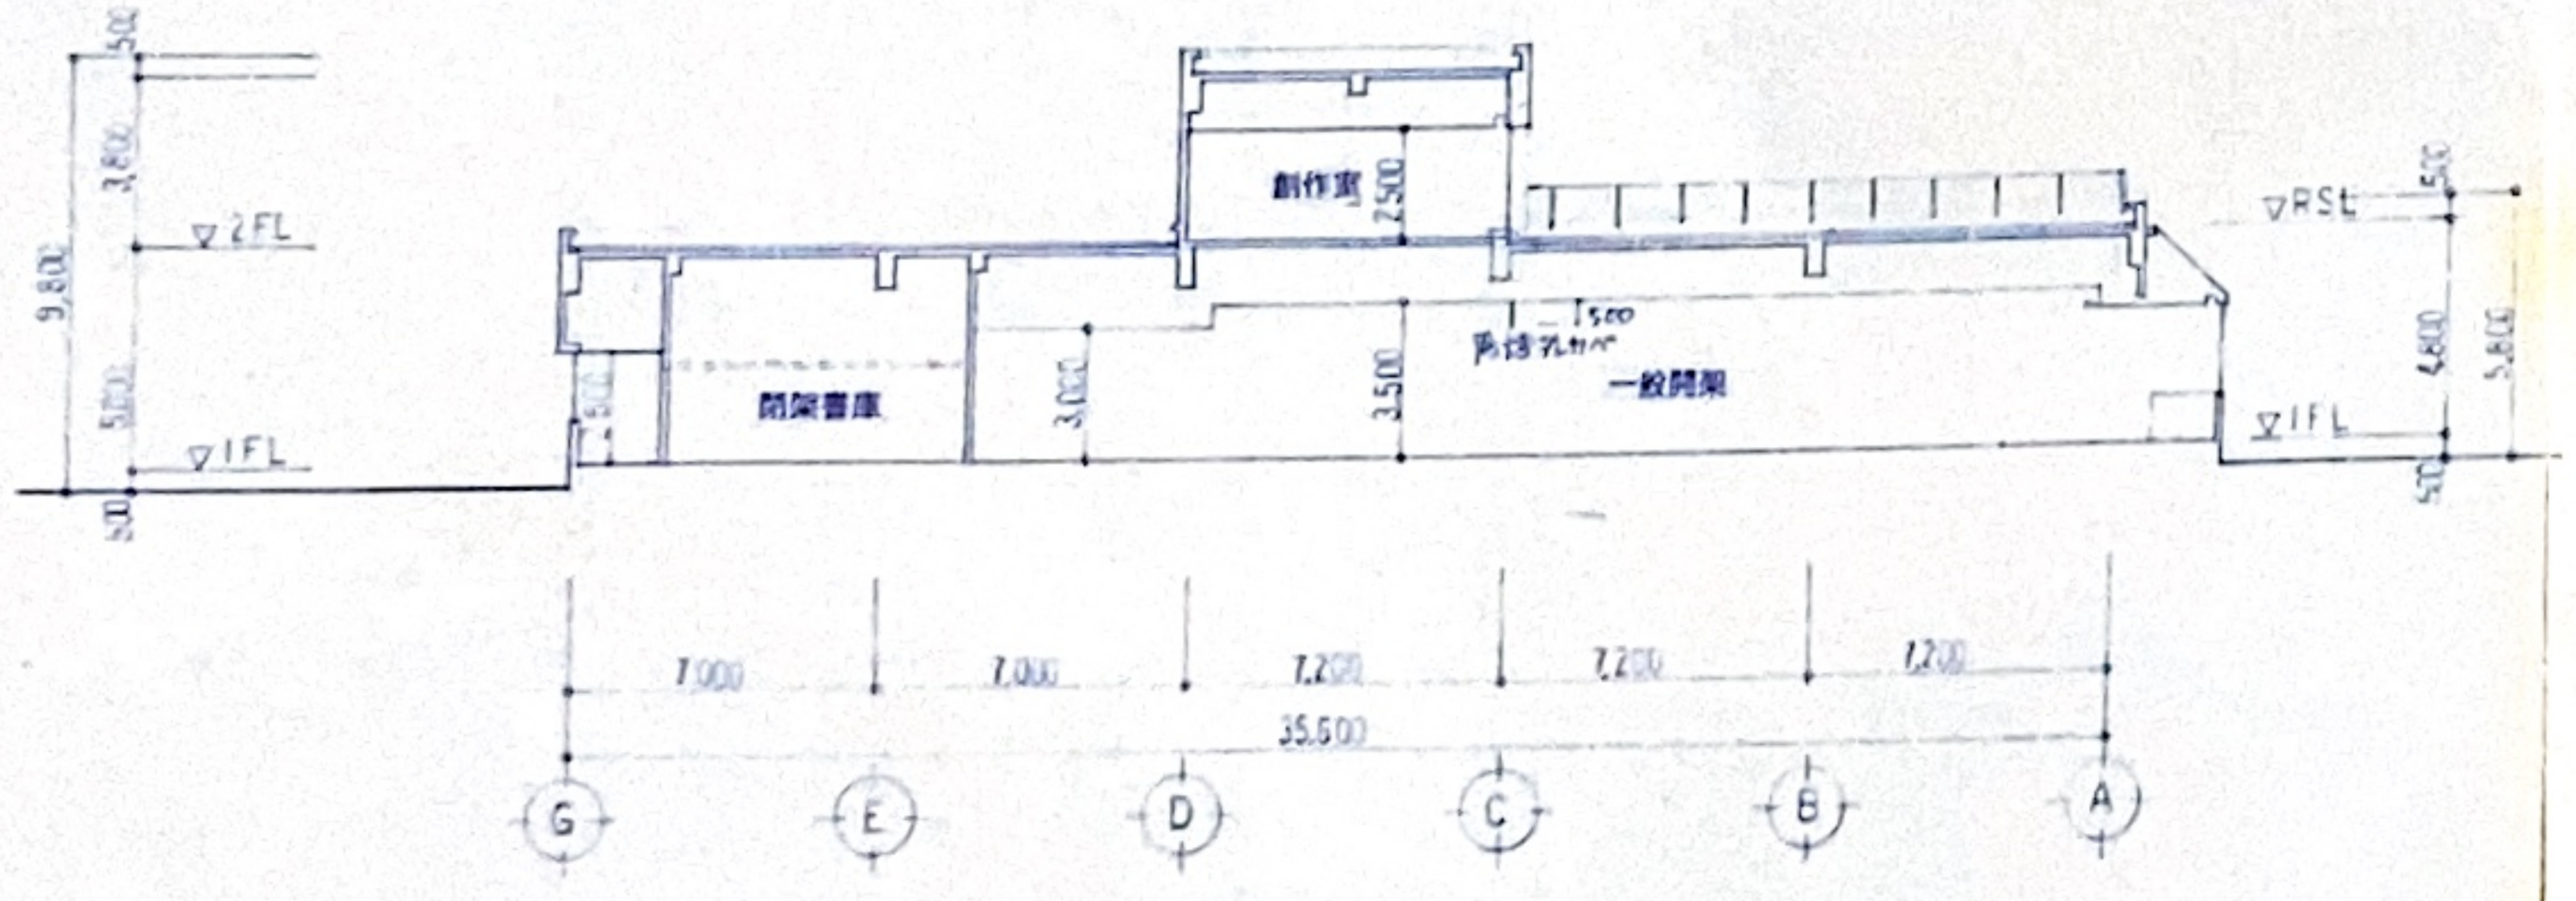

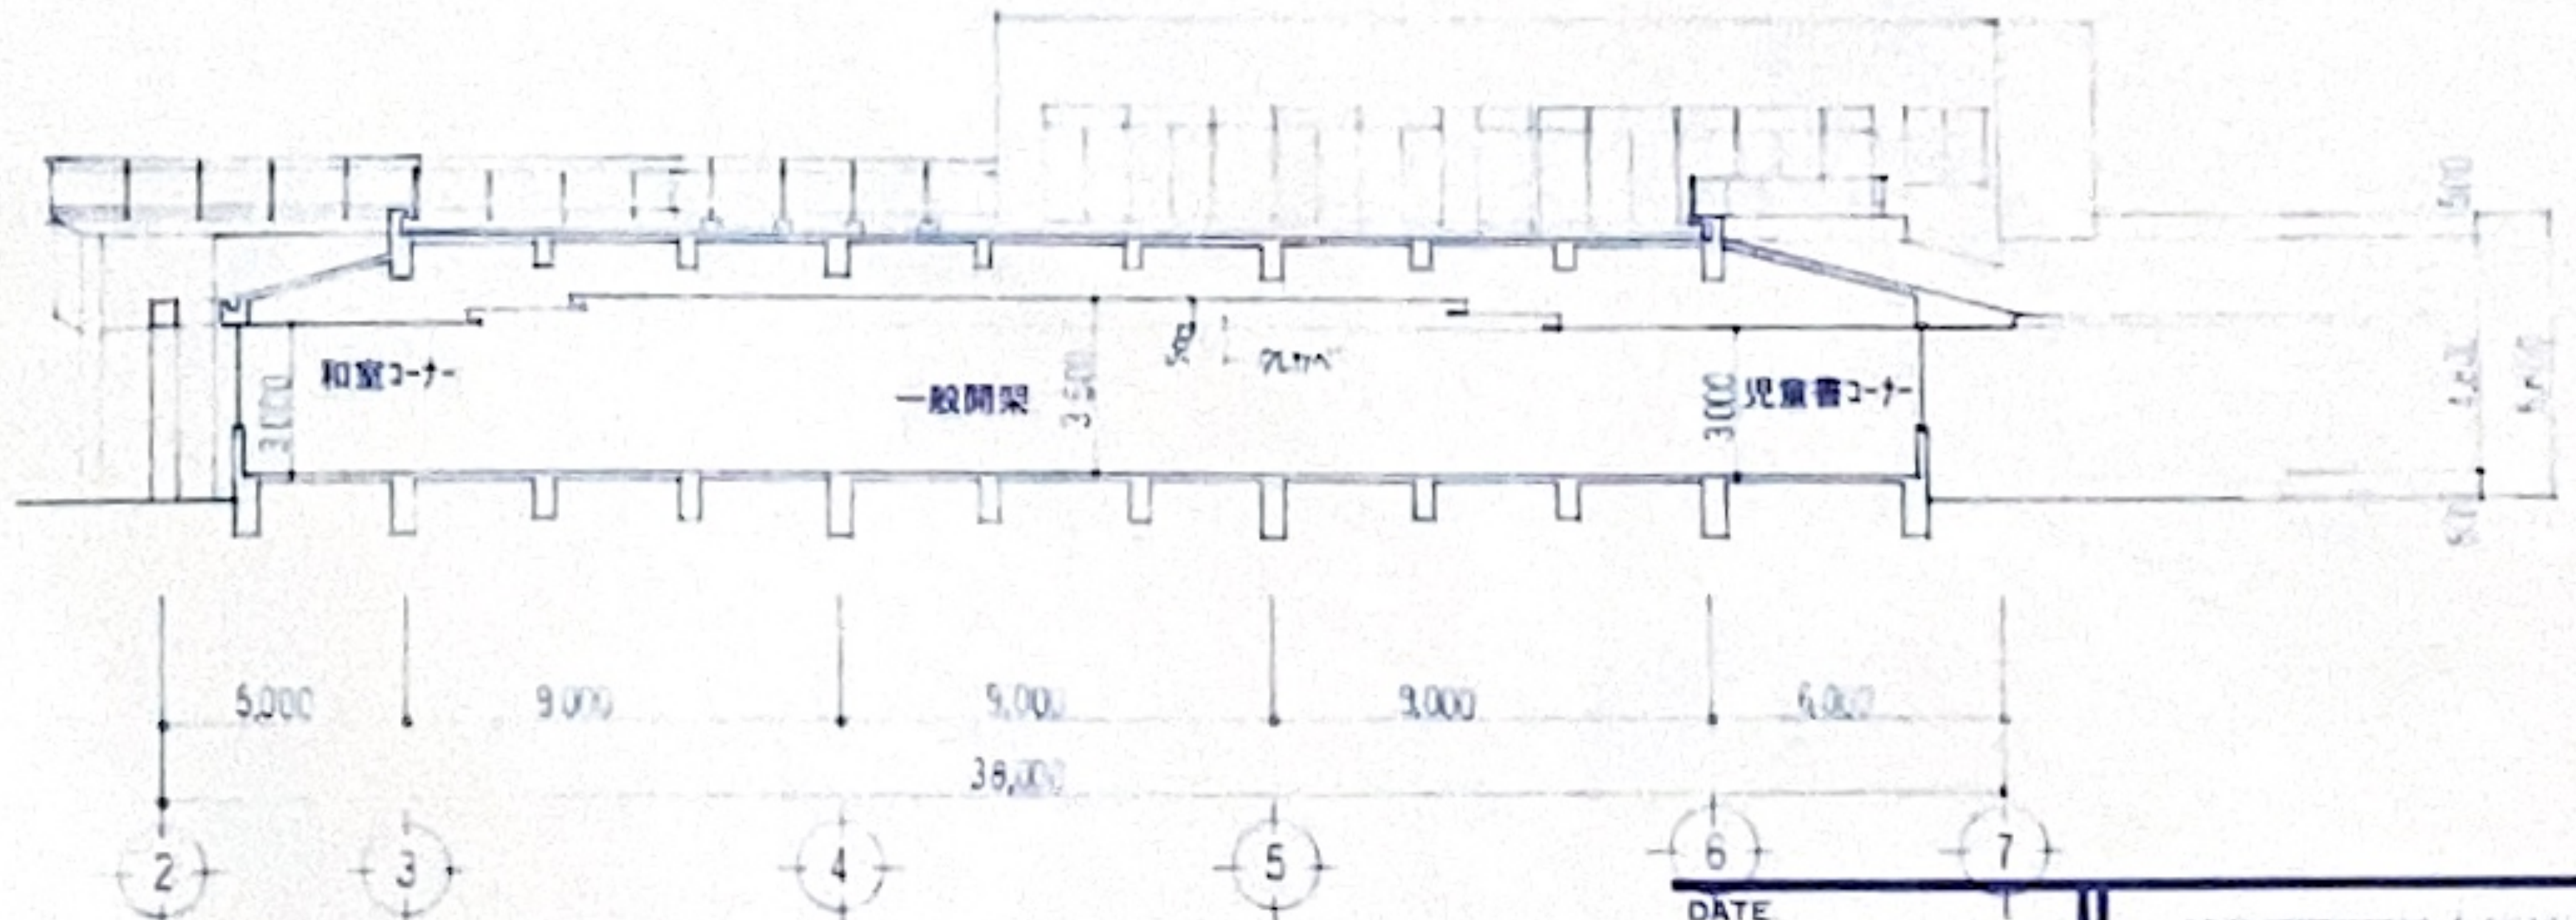

DATE

(仮)栗野町総合福祉施設新築工事 (本体建築) 設計図 DR.NO 97 −16

断面図 SCALE 1/200

一級建築士事務所 東京都登録第4539号 一級建築士登録第210472号 AP. CH. DR.

株式会社 楠山設計 久寿米木 康[illegible]

東京都千代田区猿楽町1丁目2番2号 日貿ビル TEL 03(3292)357[illegible]